


PERSONALIZAÇÃO 02
LIVING AMPLIADO
ESCALA 1/100

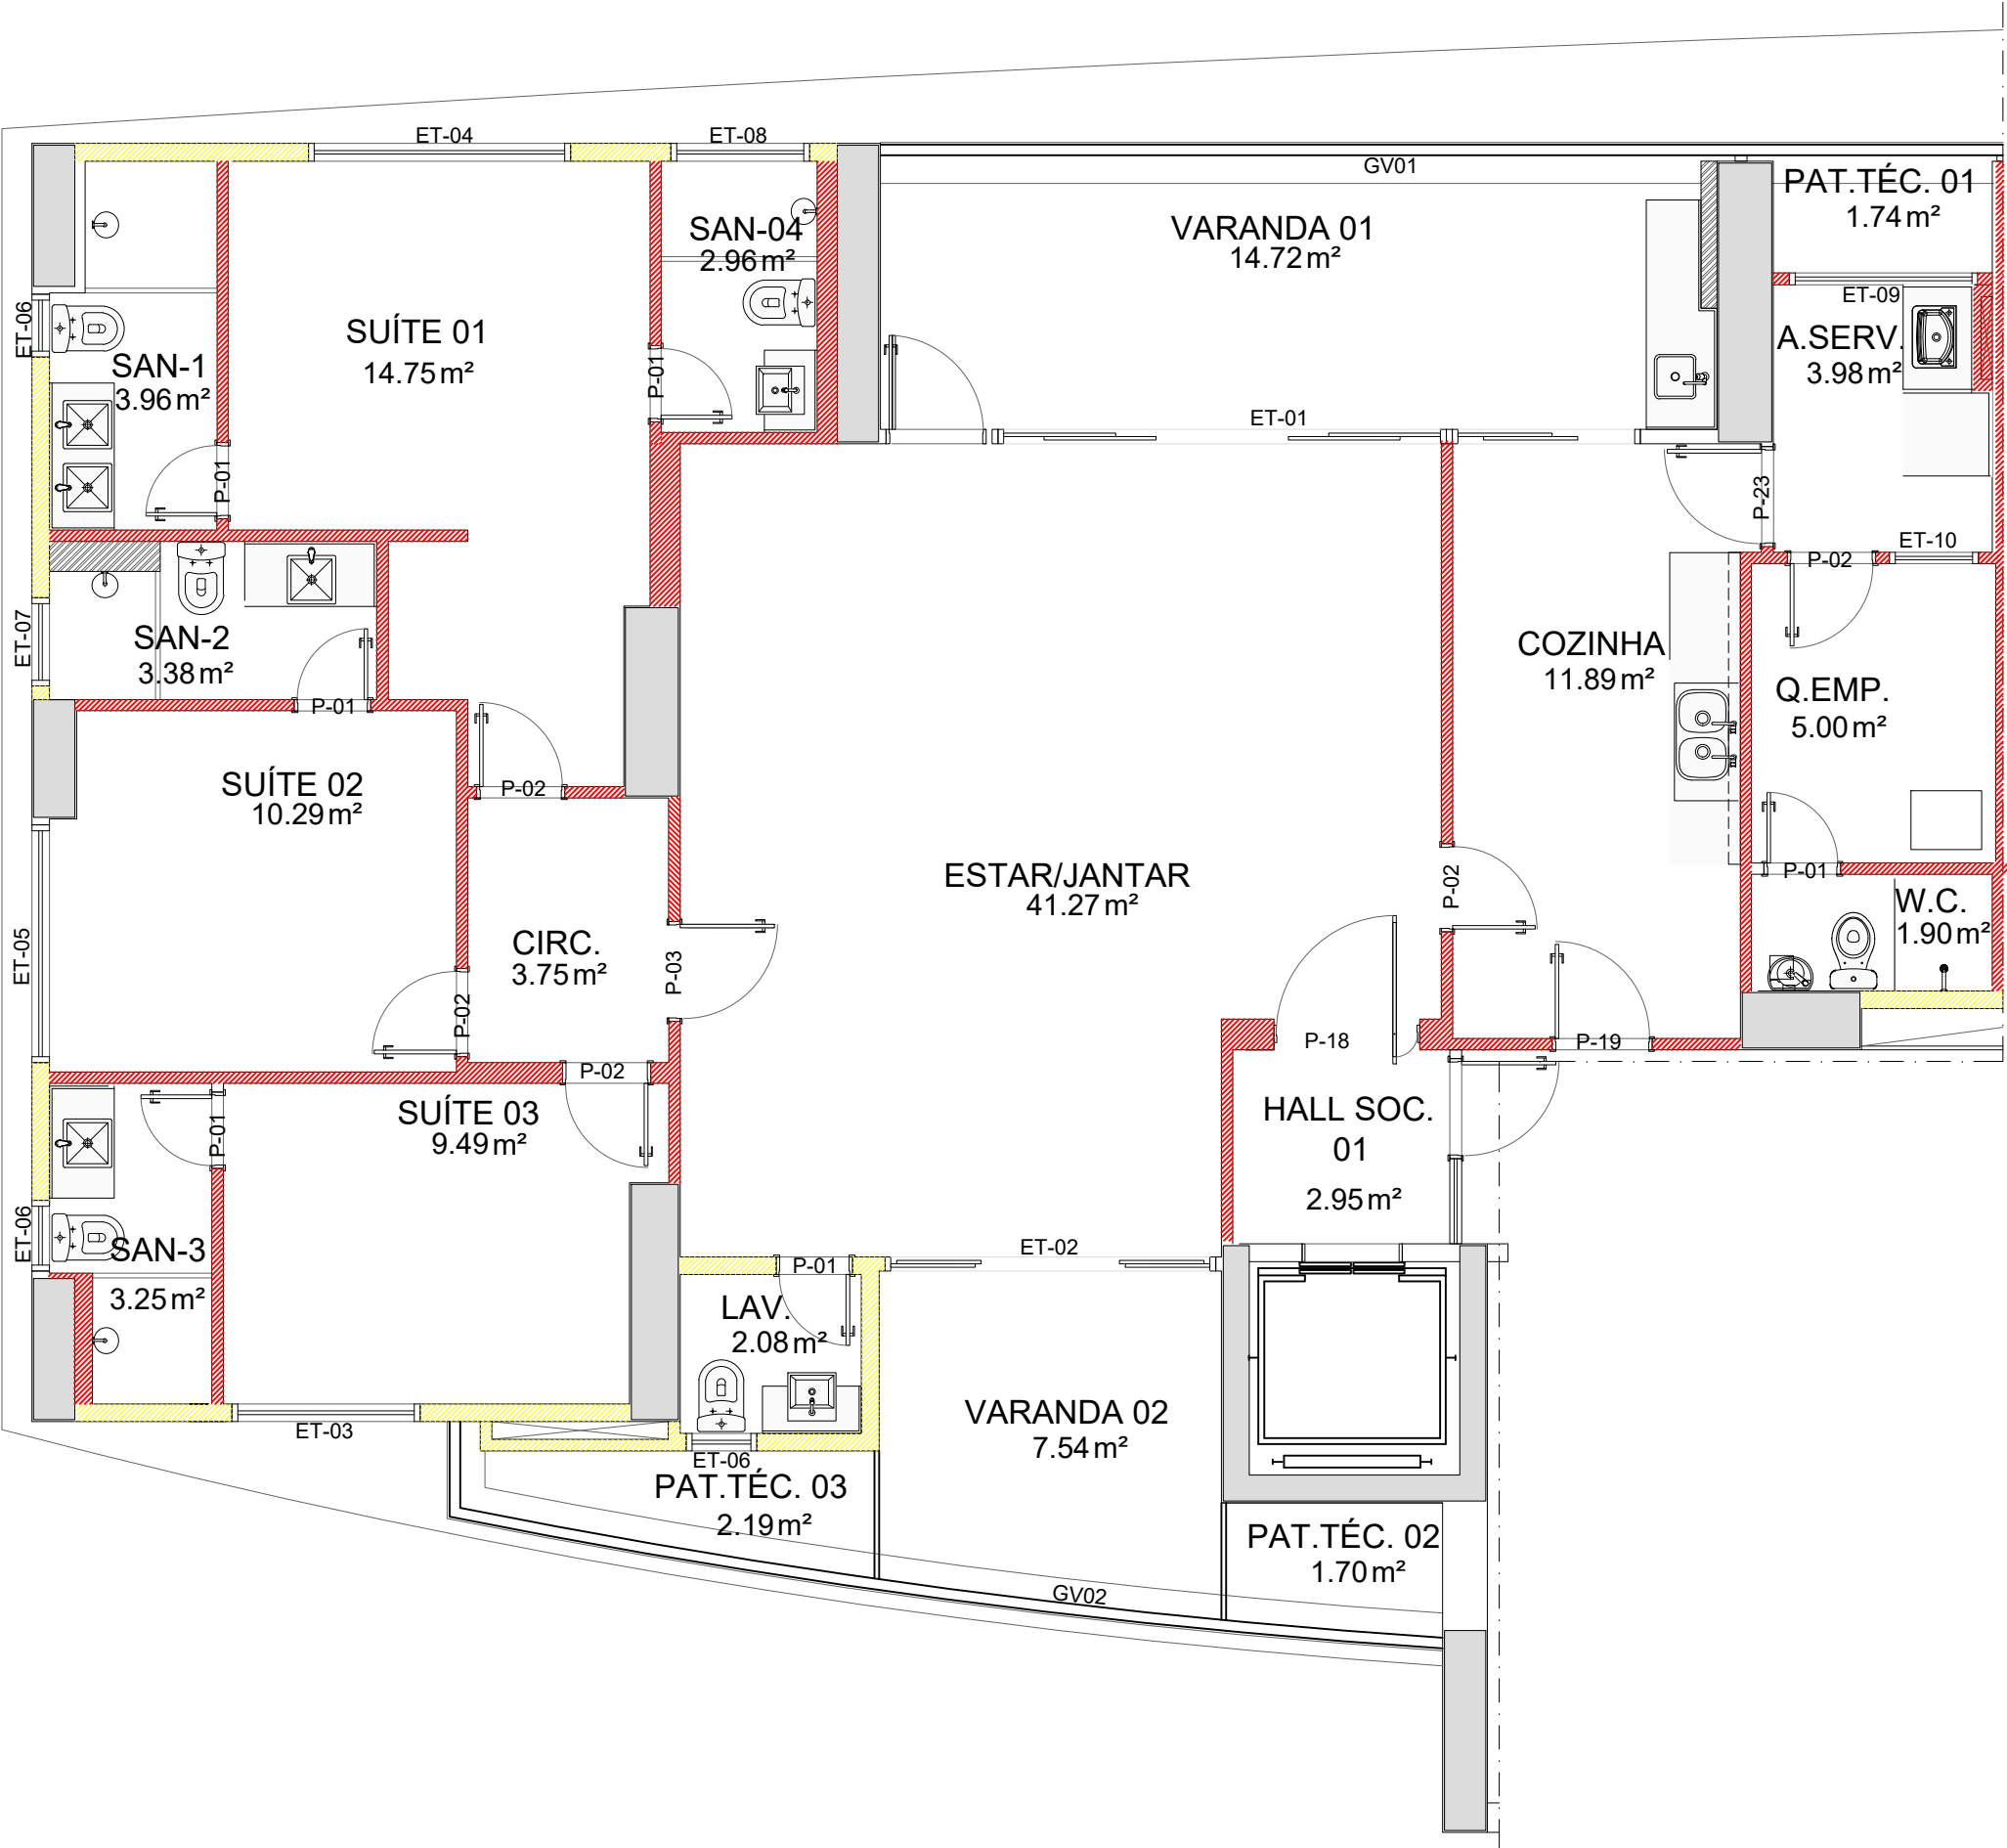

LEGENDA	
<div></div>	PAREDE DRY-WALL
<div></div>	PAREDE ALVENARIA

05	AS BUILT	COMP. INTERNA	10/04/2023
04	COMPATIBILIZAÇÃO LIMITE TERRENO, ESQUADRIAS E DEPÓSITOS	BRUNA BETTENCOURT	06/08/2021
03	ATENDIMENTO AO CONVITE SEDUR E AUMENTO VÃO ELEVADORES	BRUNA BETTENCOURT	12/11/2020
02	COMPATIBILIZAÇÃO DE PROJETOS E MUDANÇA DA ESCADA DE EMERGÊNCIA	BRUNA BETTENCOURT	13/08/2020
01	COMPATIBILIZAÇÃO DE ESPECIFICAÇÃO	BRUNA BETTENCOURT	15/04/2020
00	EMIÇÃO INICIAL	BRUNA BETTENCOURT	14/02/2020
REV. Nº	ASSUNTO	RESPONSÁVEL	DATA

QUADRO DE PORTAS			
NOME	LARGURA	ALTURA	DESCRIÇÃO
P01	0,60	2,10	PORTA DE GIRO SIMPLES (1 FOLHA) EM MADEIRA
P02	0,70	2,10	PORTA DE GIRO SIMPLES (1 FOLHA) EM MADEIRA
P03	0,80	2,10	PORTA DE GIRO SIMPLES (1 FOLHA) EM MADEIRA
P04	0,90	2,10	PORTA DE GIRO SIMPLES (1 FOLHA) EM MADEIRA
P05	0,90	2,10	PORTA-CORTA FOGO EM CHAPA DE AÇO PINTADA COM ESMALTE SINTÉTICO
P06	1,50	2,10	PORTA EM CHAPA GALVANIZADA ESPECIFICADA DE ACORDO COM O PROJETO DE INSTALAÇÕES
P07	0,90	2,10	PORTA DE GIRO (1 FOLHA) EM ALUMÍNIO ANODIZADO BRONZE (REF. - COR DO ALUMÍNIO - ZINCROMO 10.02) TIPO VENEZIANA
P08	0,60	2,10	PORTA DE GIRO (1 FOLHA) EM ALUMÍNIO ANODIZADO BRONZE (REF. - COR DO ALUMÍNIO - ZINCROMO 10.02) TIPO VENEZIANA
P09	0,70	2,10	PORTA DE GIRO (1 FOLHA) EM ALUMÍNIO ANODIZADO BRONZE (REF. - COR DO ALUMÍNIO - ZINCROMO 10.02) TIPO VENEZIANA
P10	0,80	2,10	PORTA DE GIRO (1 FOLHA) EM ALUMÍNIO ANODIZADO BRONZE (REF. - COR DO ALUMÍNIO - ZINCROMO 10.02) TIPO VENEZIANA
P11	0,90	2,10	PORTA DE GIRO (1 FOLHA) EM ALUMÍNIO ANODIZADO BRONZE (REF. - COR DO ALUMÍNIO - ZINCROMO 10.02) TIPO VENEZIANA
P12	1,05	2,10	PORTA DE GIRO (1 FOLHA) EM ALUMÍNIO ANODIZADO BRONZE (REF. - COR DO ALUMÍNIO - ZINCROMO 10.02) TIPO VENEZIANA
P13	1,25	2,10	PORTA DE GIRO (2 FOLHAS) EM ALUMÍNIO ANODIZADO BRONZE (REF. - COR DO ALUMÍNIO - ZINCROMO 10.02) TIPO VENEZIANA
P14	1,80	2,10	PORTA DE GIRO (2 FOLHAS) EM ALUMÍNIO ANODIZADO BRONZE (REF. - COR DO ALUMÍNIO - ZINCROMO 10.02) TIPO VENEZIANA
P15	0,70	2,10	PORTA DE GIRO (1 FOLHA) EM VIDRO TEMPERADO JATEADO COM PUXADOR TUBULAR DE AÇO INOX RETO 40cm
P16	0,70	2,10	ESPECIFICADA DE ACORDO COM PROJETO DE SEGURANÇA PATRIMONIAL
P17	0,90	2,10	PORTA EM ALUMÍNIO LISO COM ISOLAMENTO TÉRMICO E VISOR
P18	1,20	2,29	PORTA PIVOTANTE EM MADEIRA
P19	0,80	2,10	PORTA EM MADEIRA COM VISOR
P20	0,90	2,10	PORTA DE CORRER EM MADEIRA COM FECHADURA TIPO BICO DE PAPAGAIO
P21	0,60	2,10	PORTA DE GIRO SIMPLES (1 FOLHA) EM MADEIRA COM ACABAMENTO EM PINTURA
P22	0,70	2,10	PORTA DE GIRO SIMPLES (1 FOLHA) EM MADEIRA COM ACABAMENTO EM PINTURA
P23	0,80	2,10	PORTA DE GIRO SIMPLES (1 FOLHA) EM MADEIRA COM ACABAMENTO EM PINTURA
P24	0,90	2,10	PORTA DE GIRO SIMPLES (1 FOLHA) EM MADEIRA COM ACABAMENTO EM PINTURA

QUADRO DE ESQUADRIAS				
NOME	LARGURA	ALTURA	PEITORIL	DESCRIÇÃO
ET01	0,90+3,91+1,60	2,70	-	ESQUADRIA EM ALUMÍNIO ANODIZADO BRONZE (REF. - COR DO ALUMÍNIO - ZINCROMO 10.02) E VIDRO LAMINADOCEBRACE HABITAT CHAMPANHE
ET02	2,81	2,69	-	ESQUADRIA EM ALUMÍNIO ANODIZADO BRONZE (REF. - COR DO ALUMÍNIO - ZINCROMO 10.02) E VIDRO LAMINADOCEBRACE HABITAT CHAMPANHE
ET03	1,60	2,17	0,60	ESQUADRIA EM ALUMÍNIO ANODIZADO BRONZE (REF. - COR DO ALUMÍNIO - ZINCROMO 10.02) E VIDRO LAMINADOCEBRACE HABITAT CHAMPANHE
ET04	2,23	2,17	0,60	ESQUADRIA EM ALUMÍNIO ANODIZADO BRONZE (REF. - COR DO ALUMÍNIO - ZINCROMO 10.02) E VIDRO LAMINADOCEBRACE HABITAT CHAMPANHE
ET05	2,02	2,17	0,60	ESQUADRIA EM ALUMÍNIO ANODIZADO BRONZE (REF. - COR DO ALUMÍNIO - ZINCROMO 10.02) E VIDRO LAMINADOCEBRACE HABITAT CHAMPANHE
ET06	0,60	0,80	1,60	ESQUADRIA MAXIM-AR EM ALUMÍNIO ANODIZADO BRONZE (REF. - COR DO ALUMÍNIO - ZINCROMO 10.02) E VIDRO LAMINADO CEBRACE HABITAT CHAMPANHE
ET07	0,75	0,80	1,60	ESQUADRIA MAXIM-AR EM ALUMÍNIO ANODIZADO BRONZE (REF. - COR DO ALUMÍNIO - ZINCROMO 10.02) E VIDRO LAMINADO CEBRACE HABITAT CHAMPANHE
ET08	1,18	0,80	1,60	ESQUADRIA MAXIM-AR EM ALUMÍNIO ANODIZADO BRONZE (REF. - COR DO ALUMÍNIO - ZINCROMO 10.02) E VIDRO LAMINADO CEBRACE HABITAT CHAMPANHE
ET09	1,86	1,60	1,10	ESQUADRIA DE CORRER COM 2 FOLHAS EM ALUMÍNIO ANODIZADO BRONZE (REF. - COR DO ALUMÍNIO - ZINCROMO 10.02) E VIDRO LAMINADO CEBRACE HABITAT CHAMPANHE
ET10	0,90	1,00	1,10	ESQUADRIA VP EM ALUMÍNIO ANODIZADO BRONZE (REF. - COR DO ALUMÍNIO - ZINCROMO 10.02) E VIDRO LISO INCOLOR
ET11	0,10+0,80+0,715	2,30	-	ESQUADRIA EM VIDRO LAMINADO COM PORTA DE GIRO SIMPLES
E01	0,825	0,225	1,875	ESPECIFICADA DE ACORDO COM PROJETO DE PRESSURIZAÇÃO
E02	1,025	0,165	1,935	ESPECIFICADA DE ACORDO COM PROJETO DE PRESSURIZAÇÃO
E03	0,50	0,80	1,60	PAINEL FIXO EM ALUMÍNIO ANODIZADO BRONZE (REF. - COR DO ALUMÍNIO - ZINCROMO 10.02) E VIDRO ARAMADO



EMPREENDIMENTO: EDIFÍCIO DE APARTAMENTOS			
TIPO: RESIDENCIAL		ETAPA: PROJETO EXECUTIVO	
ENDEREÇO: RUA ESTÁCIO GONZAGA, S/N, HORTO FLORESTAL, SALVADOR-BA		MUNICÍPIO: SALVADOR-BA	
ASSUNTO:		COORDENAÇÃO: BRUNA BETTENCOURT	
PLANTA BAIXA OPÇÃO 02 - PRUMADA 01		EQUIPE DE PROJETO: ISABELA MELO ELIZAMA LIMA RENATA MAIA MARILIA CAMPELLO BIANCA LEFUNDES	
GERENTE DE PROJETO: SYDRACH ARAUJO		TIPO DE PROJETO: PROJ. ARQUITETONICO	
ARQUIVO: AS BUILT-ARQ_OP2_PRUMADA_01.dwg		PRANCHA:	
ESCALA: INDICADA	DATA DO ORIGINAL: 14/02/2020	REVISÃO: 05	01/01