



 **PLANTA BAIXA**

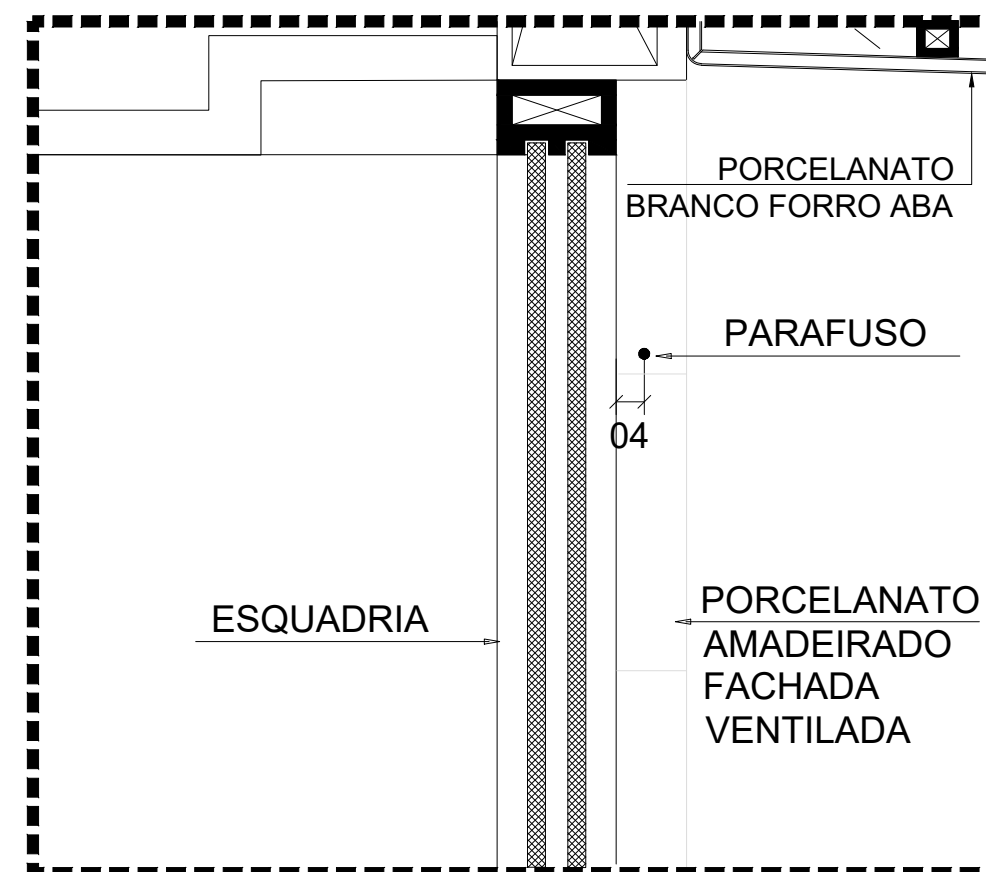

 **CORTE AA**

\*A IMPERMEABILIZAÇÃO DO FURO NO PISO É DE RESPONSABILIDADE DO PROPRIETÁRIO.

\*DEVERÁ SER FEITO REFORÇO PARA FIXAÇÃO DA TELA.

HORTO PARQUE BARCELONA		
TÍTULO: DETALHE FIXAÇÃO REDE DE PROTEÇÃO EXTERNA		
	ASSUNTO: ESQUADRIAS	PRANCHA: <b>01</b> 01
	REVISÃO: AS BUILT	
	DATA: JULHO/ 2023	
ESCALA: 1/75		