

CONVENÇÕES

- - PONTO DE LUZ NA PAREDE C/CAIXA OCTOGONAL 3x3/CAIXA 4x4 OCTOGONAL FUNDO MOVEL A 1,80 DO PISO(EXCETO O INDICADO)
- - PONTO DE LUZ NO TETO C/CAIXA OCTOGONAL FUNDO MOVEL 4x4
- - PONTO DE LUZ NO TETO C/CAIXA 4x4
- - PONTO DE LUZ NO TETO C/CAIXA OCTOGONAL 3x3
- ⌋ I.G - PONTO DE LUZ DE EMERGÊNCIA GERADOR H=2,00
- ⌋ 1w - INTERRUPTOR PARALELO A 1,10 DO PISO
- ⌋ 2 - INTERRUPTOR DUPLO A 1,10 DO PISO
- ⌋ 1w - INTERRUPTOR C/TOMADA A 1,10 DO PISO
- ⌋ 2w - INTERRUPTOR PARALELO+SIMPLES A 1,10 DO PISO
- ⌋ 3w - INTERRUPTOR PARALELO+DUPLO A 1,10 DO PISO
- ⌋ 5 - INTERRUPTOR SIMPLES A 1,10 DO PISO
- ⌋ 6 - INTERRUPTOR TRÍFASICO A 1,10 DO PISO
- ➔ - TOMADA ALTA A 2,20 DO PISO(2P+T PADRÃO BRASILEIRO)(127V)
- ➔ - TOMADA DUPLA A 1,30 DO PISO(2P+T PADRÃO BRASILEIRO)(127V)
- ➔ - TOMADA BAIXA A 0,30 DO PISO(2P+T PADRÃO BRASILEIRO)(127V)
- ➔ - TOMADA MEIA ALTA A 1,30 DO PISO(2P+T PADRÃO BRASILEIRO)(127V)
- ➔ - TOMADA BAIXA A 0,30 DO PISO 2P+T 20A(PADRÃO BRASILEIRO)(220V)
- ➔ - TOMADA MEIA ALTA A 1,30 DO PISO 2P+T 20A(PADRÃO BRASILEIRO)(220V)
- - PULSADOR CAMPANHA A 1,10 DO PISO
- ⬛ - CAMPANHA DE EMBUTIR A 2,20 DO PISO
- ⬛ - QUADRO DE DISTRIBUIÇÃO A 1,80 DA PARTE MAIS ALTA
- ⬛ - ELETRODUTO DESCE
- ⬛ - ELETRODUTO SOBE
- ⬛ - FIO NEUTRO, FASE, RETORNO E TERRA
- ⬛ - ELETRODUTO EMBUTIDO NO TETO OU PAREDE
- ⬛ - ELETRODUTO PELO TETO APARENTE
- ⬛ - ELETRODUTO EMBUTIDO NO PISO
- C - CIRCUITO DE CAMPANHA
- AB - AUTOMÁTICO DE BOMBA
- I.E. - ILUMINAÇÃO DE EMERGÊNCIA
- MT - MEDIDOR TRÍFÁSICO
- D.P.V. - DEIXAR PASSAGEM NA VIGA

MODIFICAÇÕES E ADIÇÕES			
REV.	DATA	DESCRIÇÃO	APROVADO
01	14/04/20	REVISÃO NAS OPÇÕES	
02	22/05/20	INCLUSÃO DE TOMADA NO ESTAR	
03	02/06/20	REVISÃO ARQUITETÔNICA NA ESCADA	
04	01/12/20	ADEQUAÇÃO A NOVA ARQUITETURA	
05	18/04/23	AS BUILT	

NW PROJETOS DE INSTALAÇÕES
TEL. (71) 3450-3498

HORTO PARQUE BARCELONA

RUA ESTÁCIO GONZAGA, S/Nº - HORTO FLORESTAL - SALVADOR/BA

INSTALAÇÕES ELÉTRICAS
OPÇÃO 05 (PAV 1-16)

E08E

BARCELONA EMPREENDIMENTOS IMOBILIÁRIOS LTDA


08E DE 16

PROJETO
NEWTON WOLFOVITCH

ARQUIVO
E08E_TIPO-R04.DWG

DATA
10/02/2020

ESCALA
1 : 50

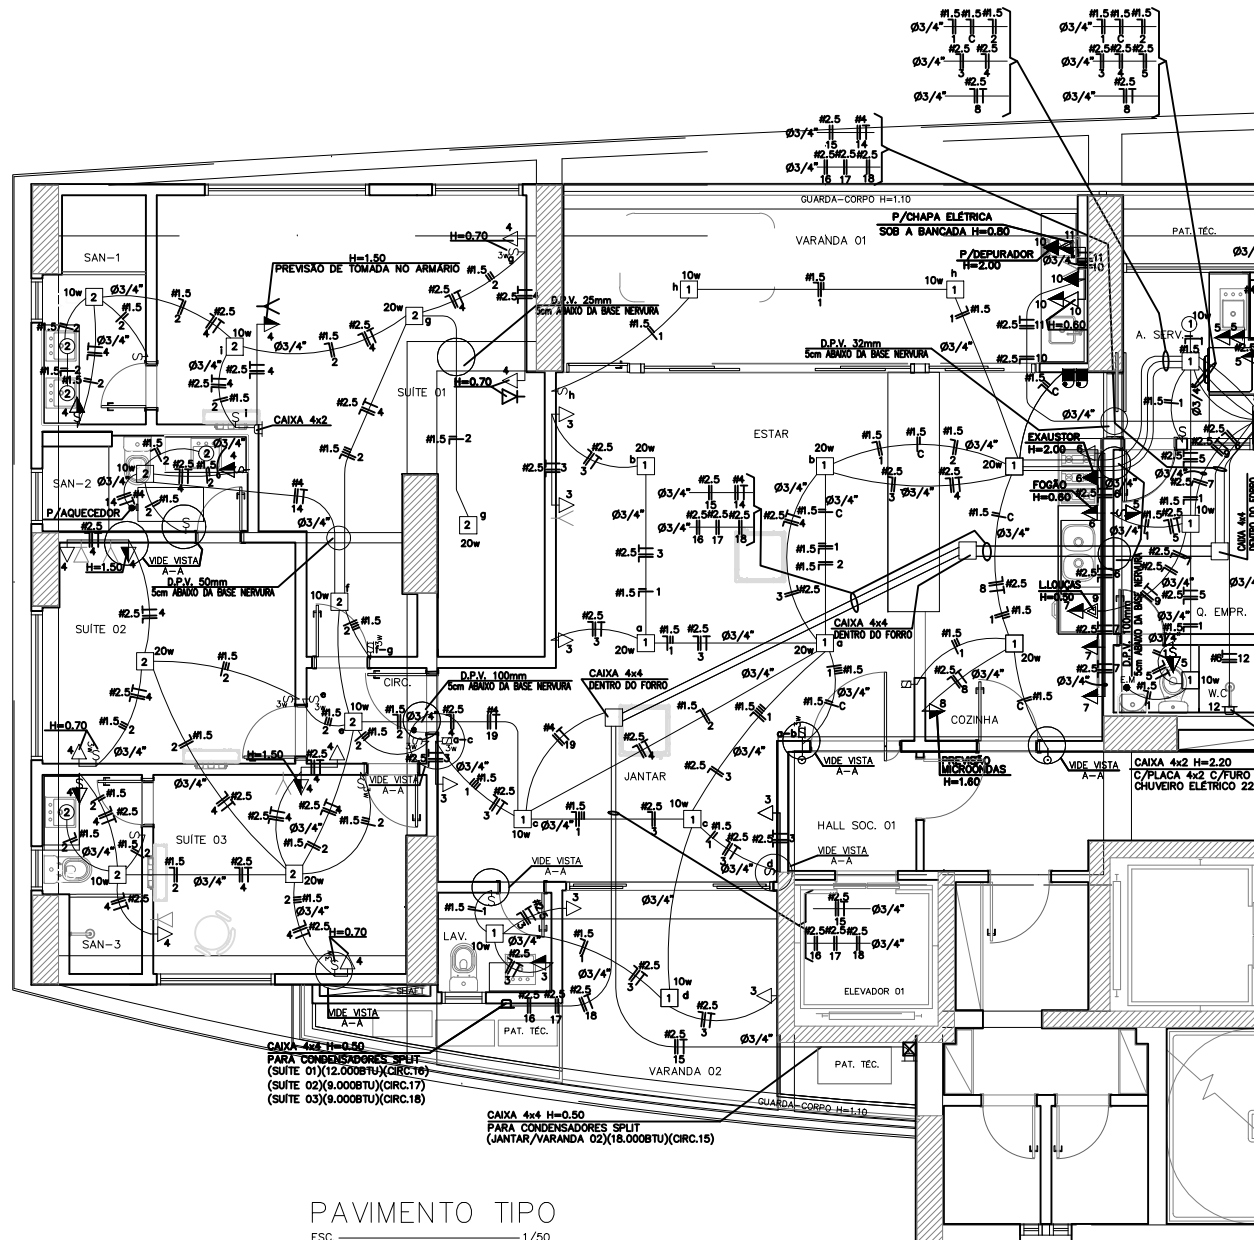

PAVIMENTO TIPO
ESC. 1/50
(OPÇÃO 05)