



DETALHE DO REDUTOR DE PRESSÃO APARTAMENTO DO ZELADOR

DETALHE DO ARMÁRIO ONDE ESTÃO LOCALIZADOS O REDUTOR 2º ESTÁGIO E O MEDIDOR (OPCIONAL) DETALHES DA INSTALAÇÃO DE GÁS SEM ESCALA

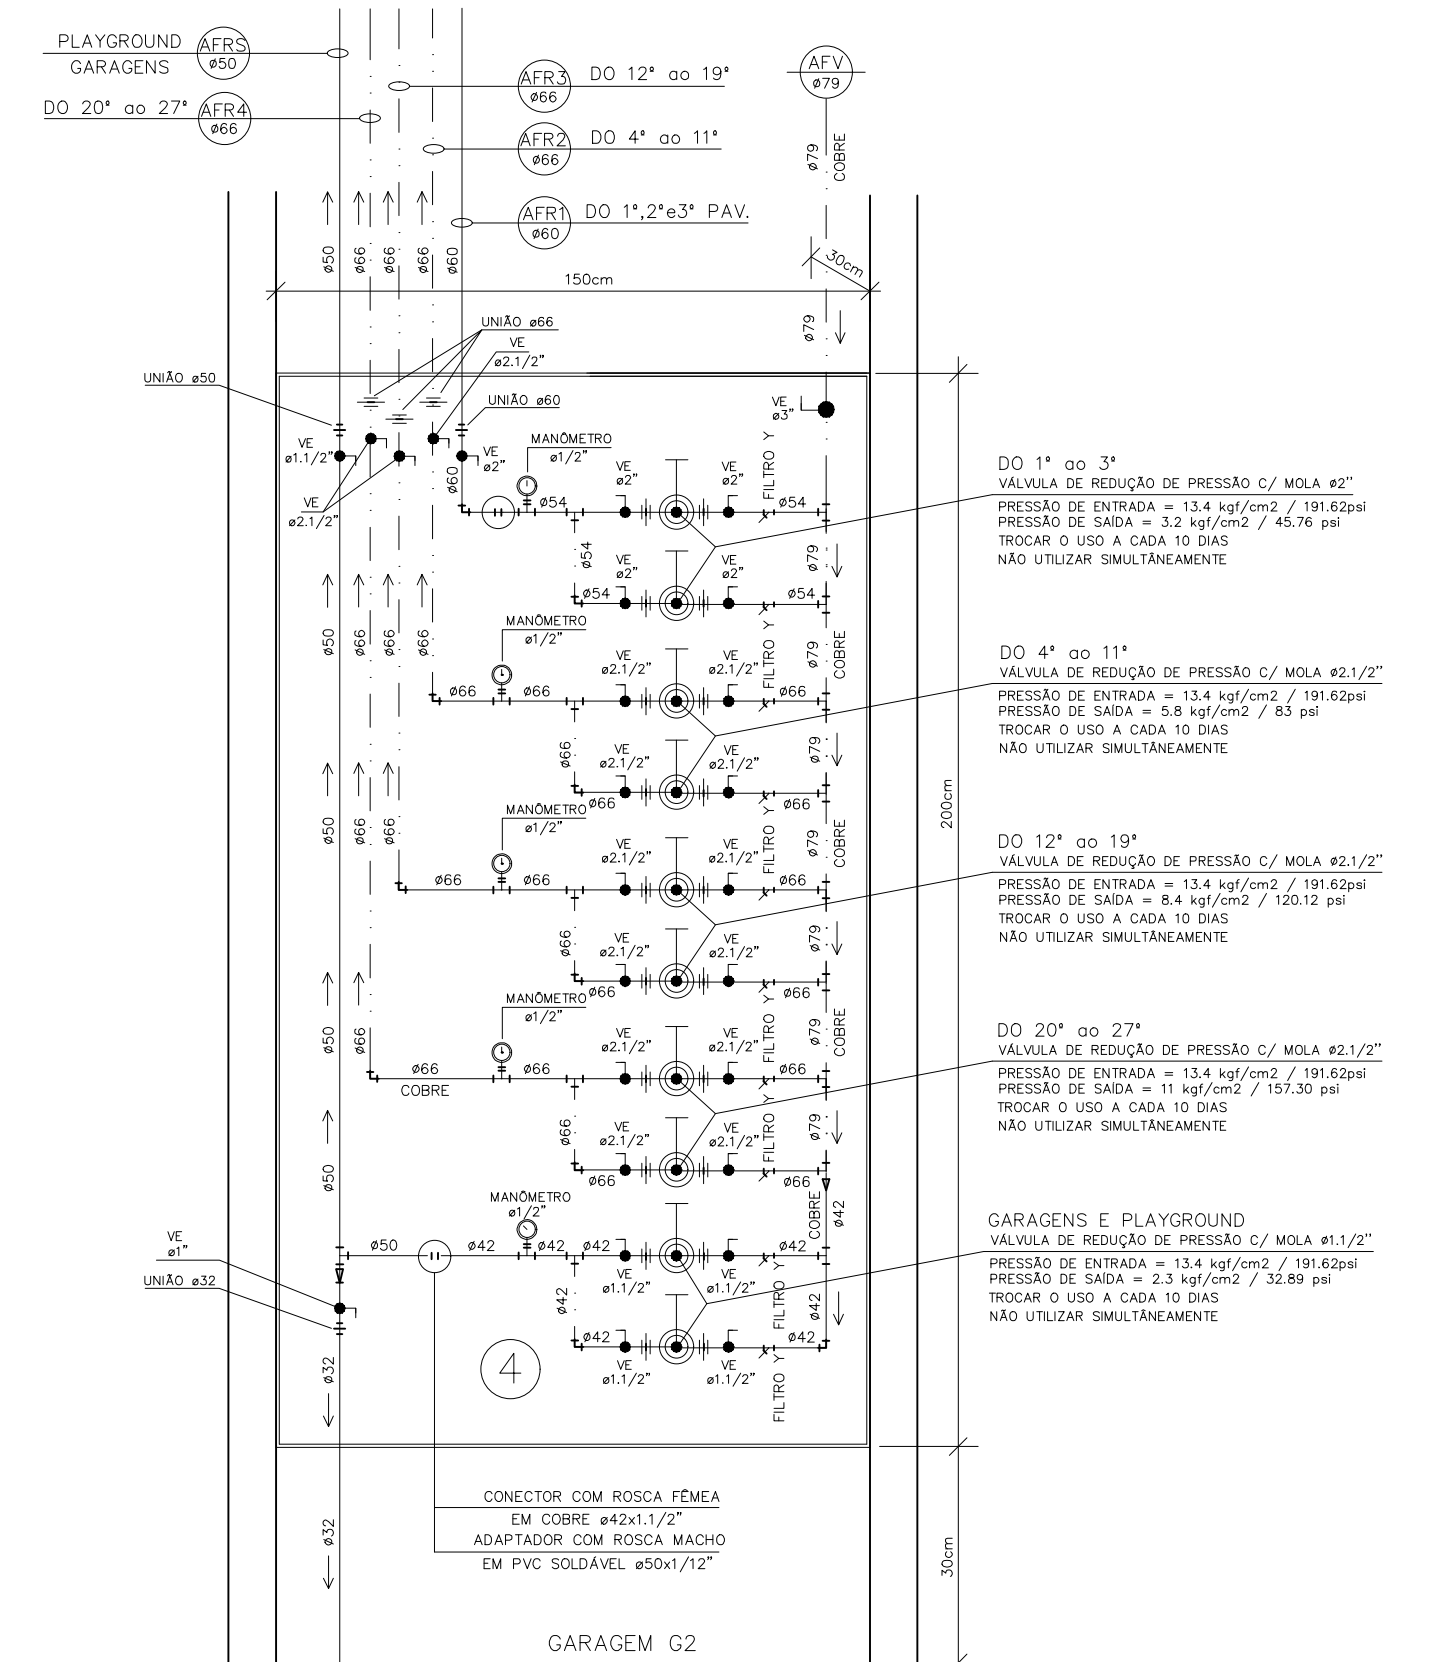

DETALHE DO ARMÁRIO ONDE ESTÃO LOCALIZADAS AS VÁLVULAS DE REDUÇÃO DE PRESSÃO NA GARAGEM G2 SEM ESCALA

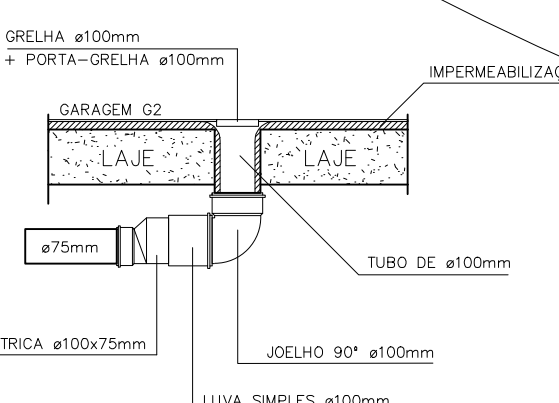


DETALHE CONSTRUTIVO DRENAGEM DO PISO MOLHADO PELO TRÁFEGO DE VEÍCULOS EM DIAS DE CHUVAS SEM ESCALA

CAIMENTOS MÍNIMOS ESGOTO
ø40mm - ø50mm - ø75mm -- 2%
ø100mm -- 1%
> ø150mm -- 0.7%
CAIMENTOS MÍNIMOS ÁGUAS PLUVIAIS
ø75mm - ø100mm -- 2%
> ø150mm -- 0.5%
QUANDO NÃO INDICADOS

OBS: PINTAR TODA A TUBULAÇÃO APARENTE CONFORME TABELA ABAIXO.

PRODUTO	DESCRIÇÃO	NOTAÇÃO MUNSSELL
ÁGUA POTÁVEL	VERDE-EMBLEMA	2.5G3/4
REDE DE HIDRANTES	VERMELHO-SEGURANÇA	5R4/14
ÁGUAS PLUVIAIS E ESGOTO	MARROM-CANALIZAÇÃO	2.5YR2/4
GÁS NÃO LIQUEFETO	AMARELO-SEGURANÇA	5YB/12

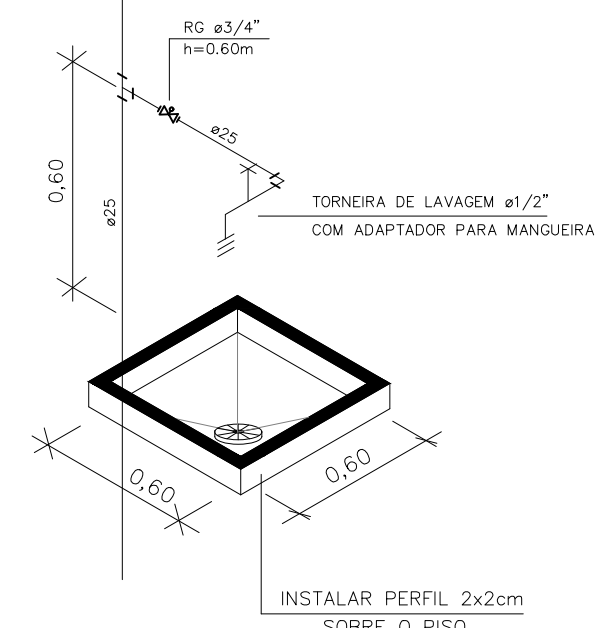


REV.	DATA	MODIFICAÇÕES E ADIÇÕES	APPROVADO
01	15/04/20	PLANTA REVISADA ATENDENDO COMENTÁRIOS DA PROCAD	
02	28/04/20	PLANTA REVISADA ATENDENDO AO RELATÓRIO DE COMPROVAÇÃO DA PROCAD	
03	02/06/20	ADEQUAÇÃO A NOVA ARQUITETURA	
04	07/12/20	ADEQUAÇÃO A NOVA ARQUITETURA	
05	10/03/21	REVISÃO DAS DIMENSÕES E-3 E E-16	
06	19/05/21	PLANTA REVISADA ATENDENDO COMENTÁRIOS DA PROCAD	
07	23/07/21	ADEQUAÇÃO A NOVA ARQUITETURA	

PROPRIETÁRIO

PROJETO ENG. NEWTON WOLFOVITCH CREA 15.788-D

NWPROJETOS DE INSTALAÇÕES		TEL (71) 3450-3498
HORTO PARQUE BARCELONA		
RUA ESTÁDIO GONZAGA, S/N - HORTO FLORESTAL - SALVADOR/BA		
INSTALAÇÕES HIDRÁULICO-SANITÁRIAS GARAGEM G2		H02
BARCELONA EMPREENDIMENTOS IMOBILIÁRIOS LTDA		02 DE 23
PROJETO	ARQUIVO	DATA
NEWTON WOLFOVITCH	H02_GARAGEM G2-R07.DWG	10/02/2020
ESCALA		1 : 100