




BOMBAS DE REFORÇO
CONJUNTO MOTO-BOMBA SKID
BOMBA ELÉTRICA PRINCIPAL E RESERVA COMBUSTÃO
MOTOR = 3CV / 3F
VAZÃO = 15m³/h
H. man = 24,00m
SUÇÃO = Ø2 1/2"
RECALQUE = Ø2 1/2"
P. max. (m.c.a) = 28
Sucção (m.c.a) = 8

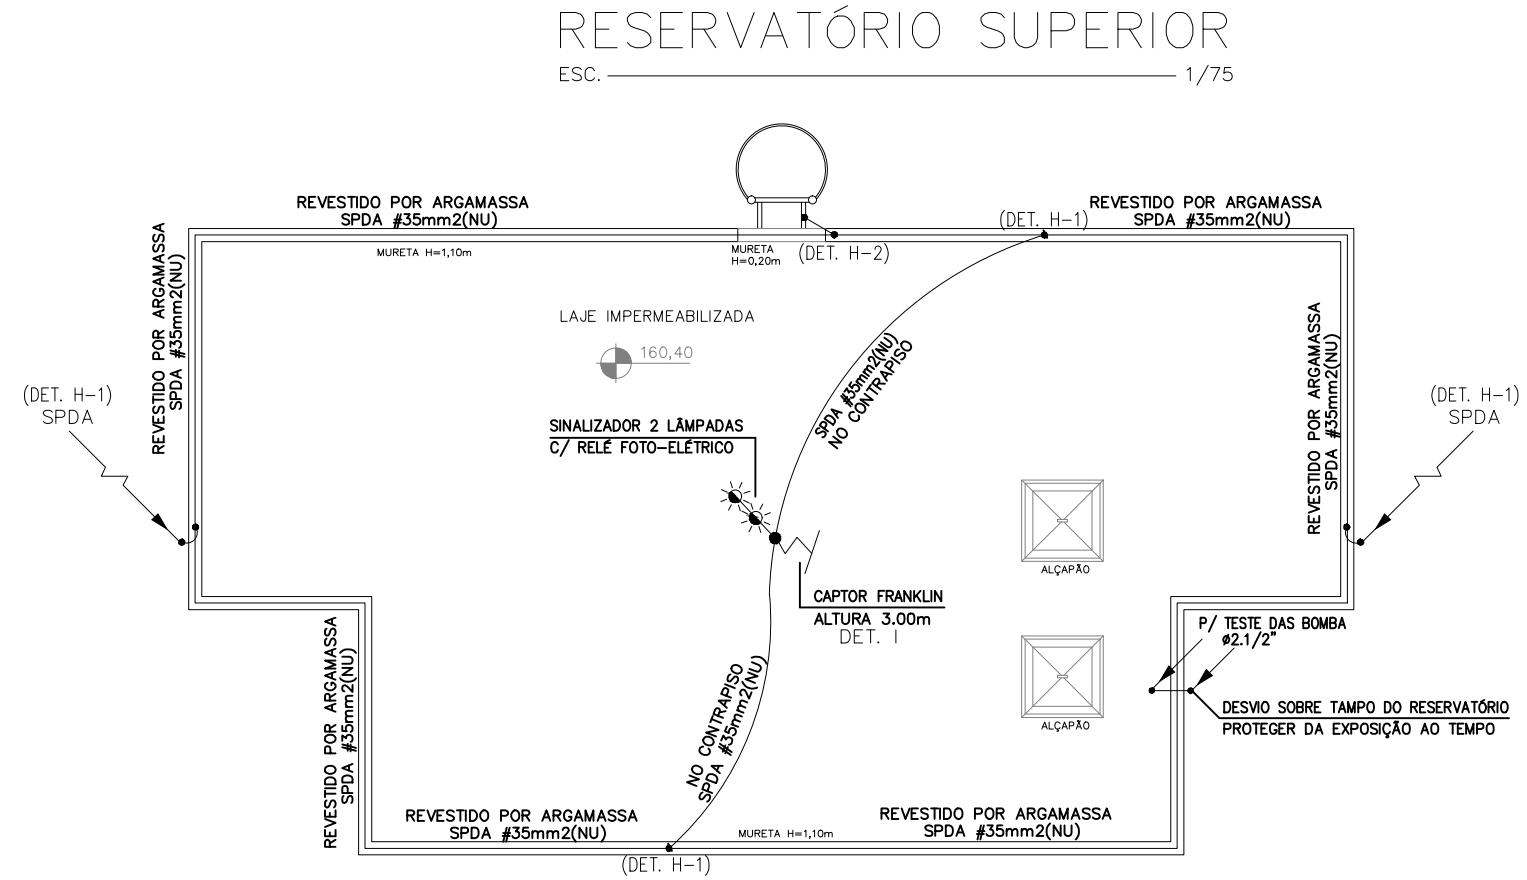


SISTEMA SKID
PARA AUMENTO DE PRESSÃO
NOS HIDRANTES
SEM ESCALA

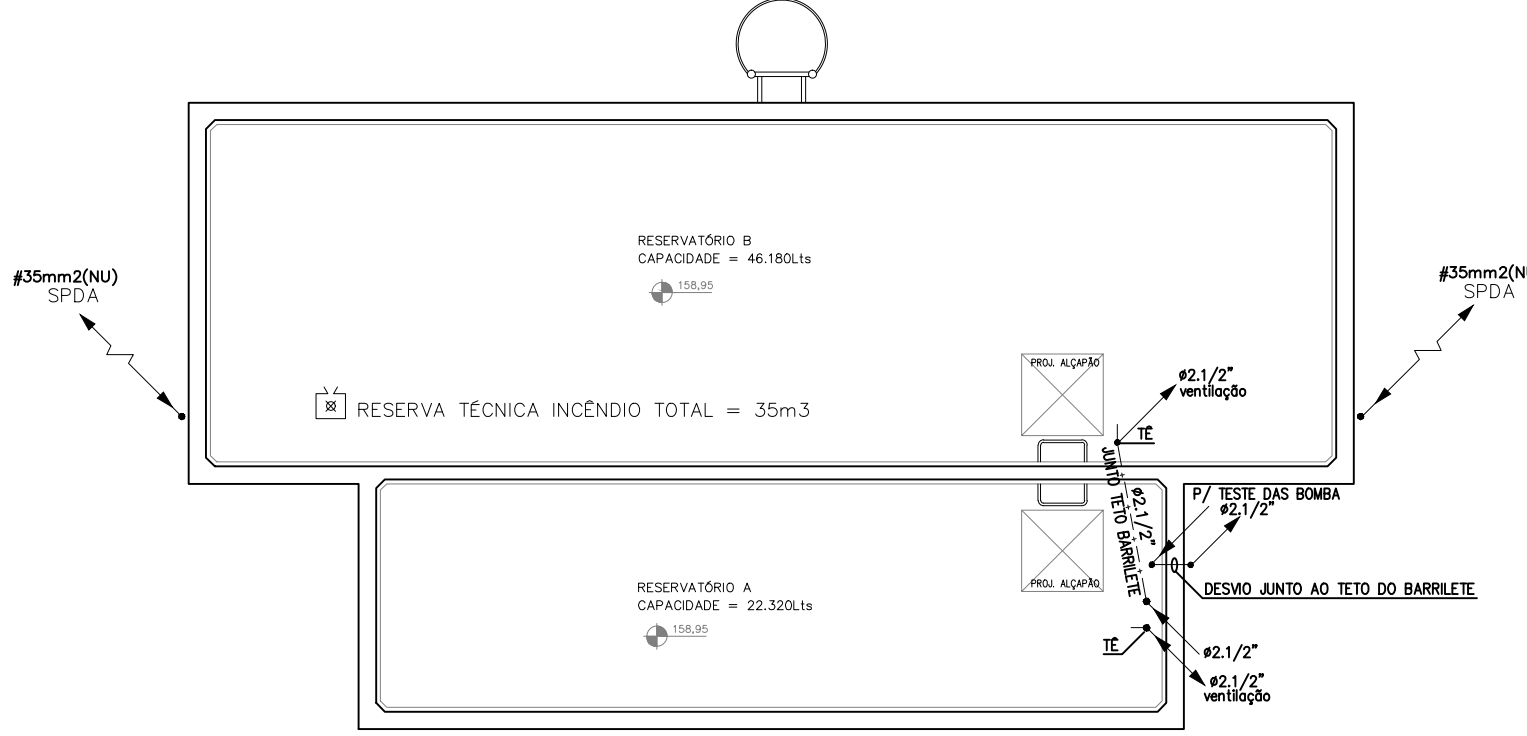


TAMPO RESERVATÓRIO SUPERIOR
ESC. 1/75

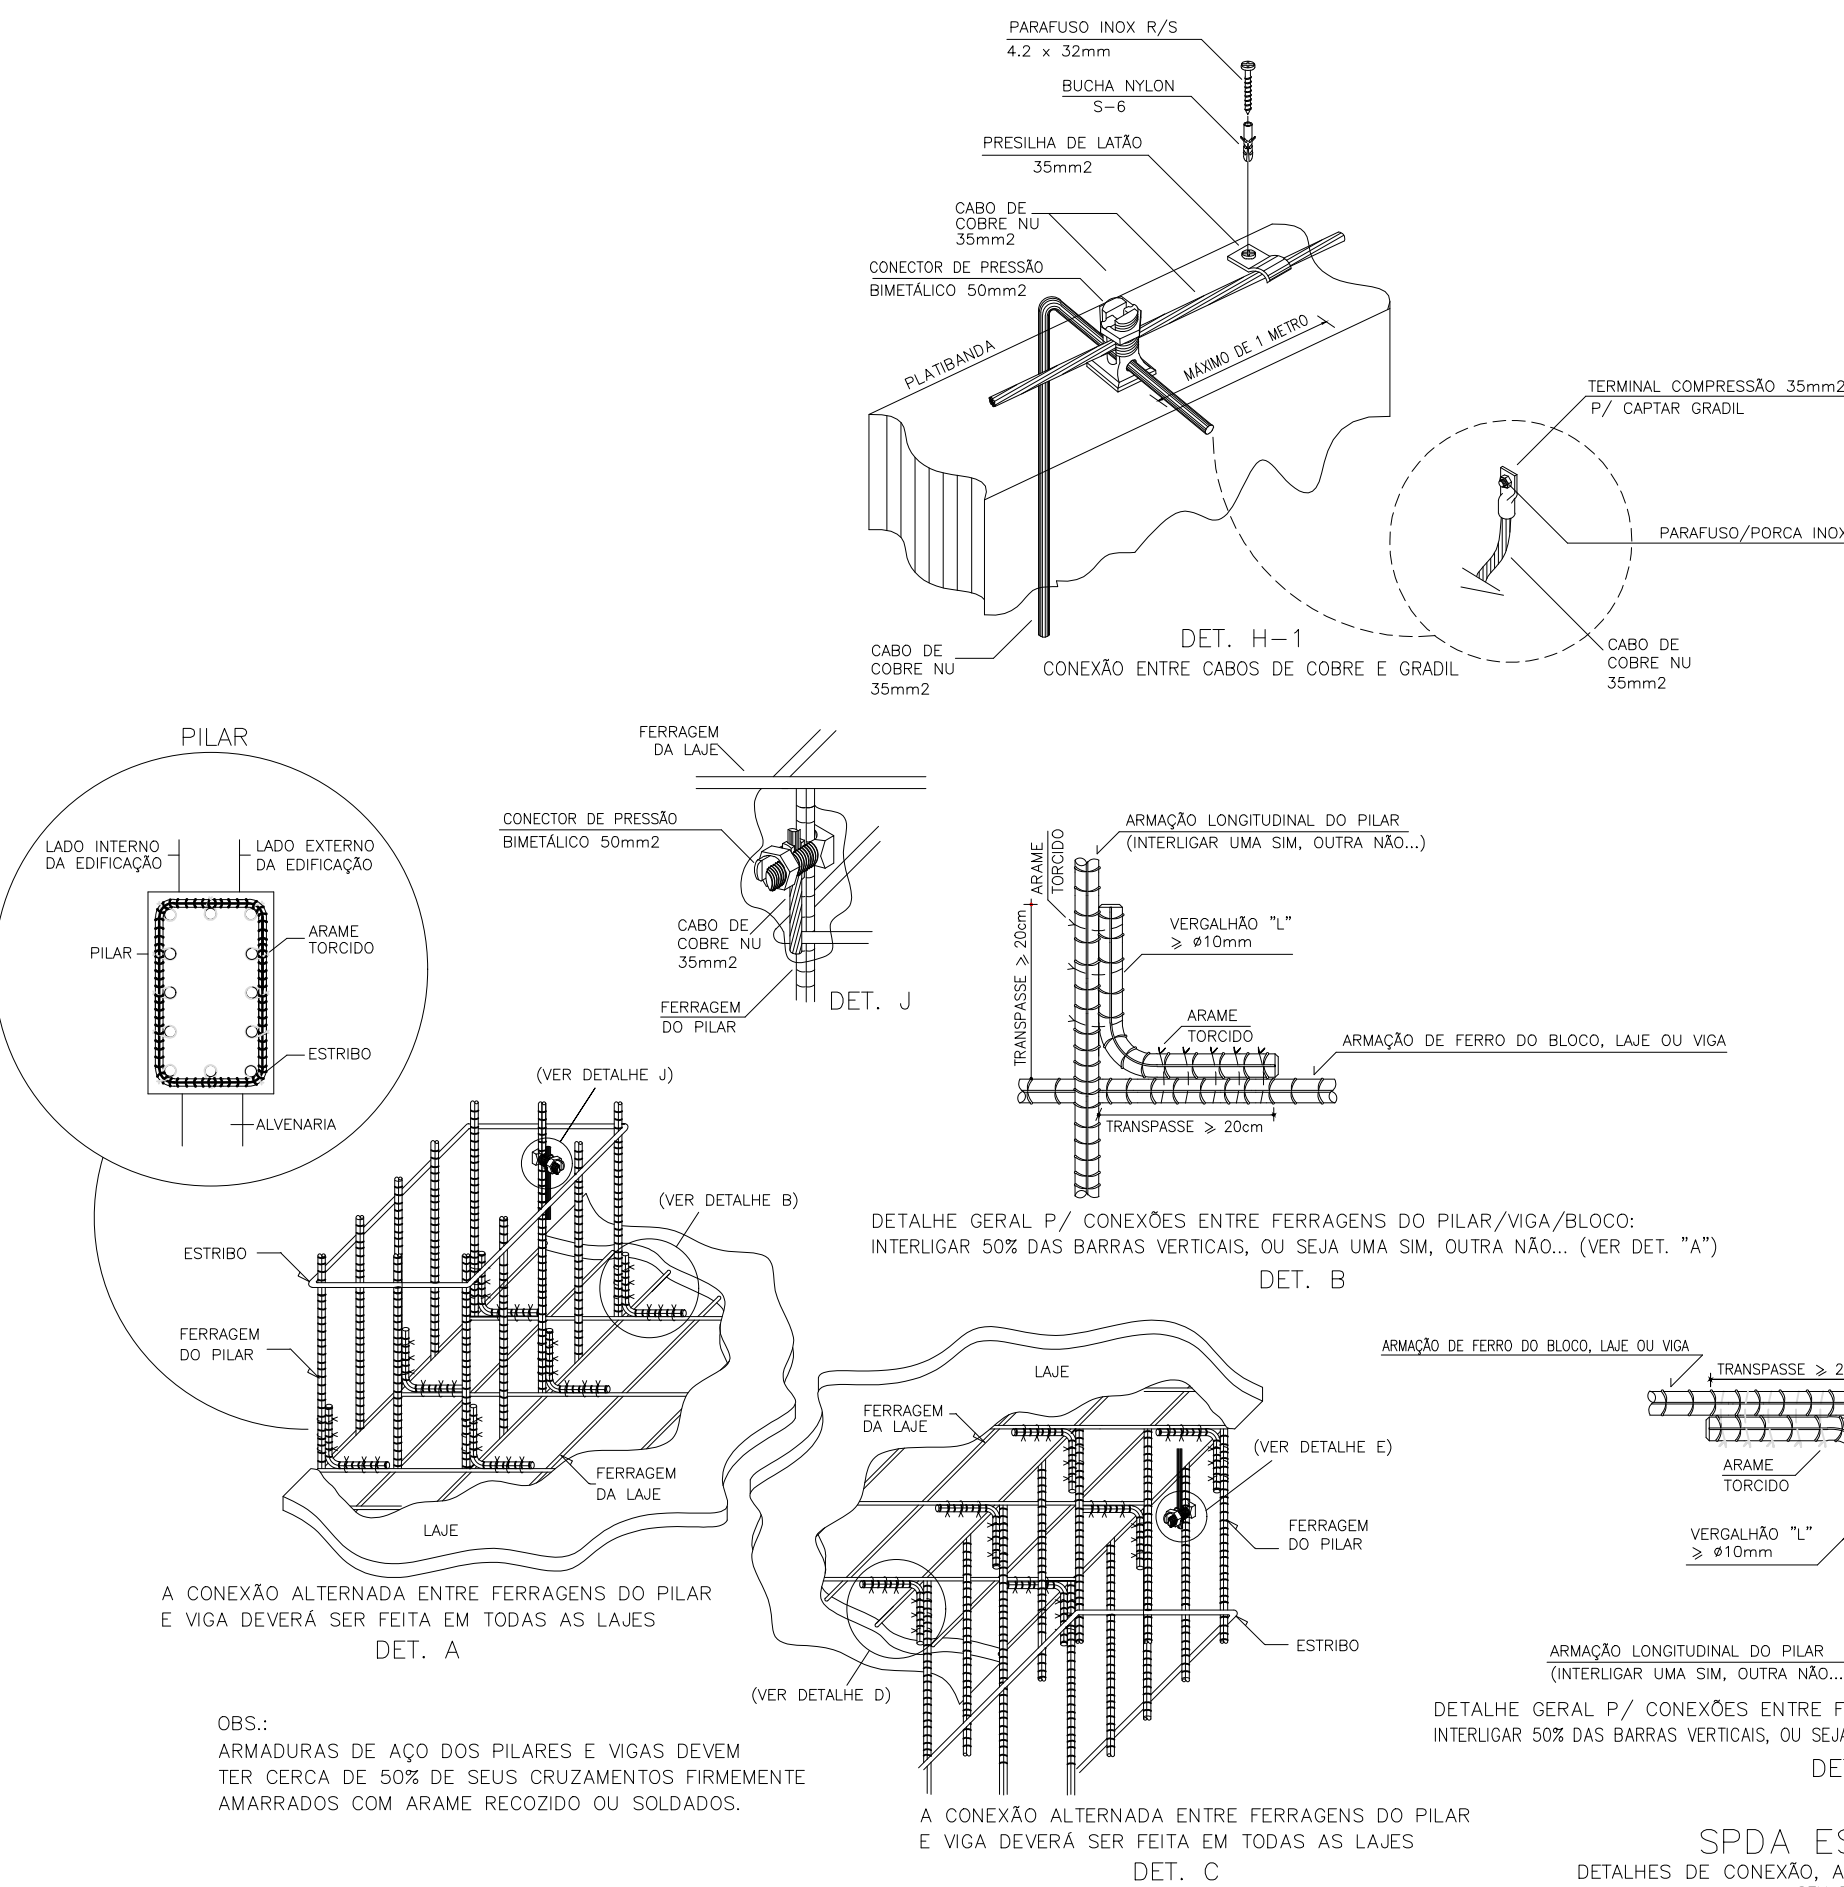

SPDA ESTRUTURAL
DETALHES DE CONEXÃO, AMARRAÇÃO E ATERAMENTO.
SEM ESCALA

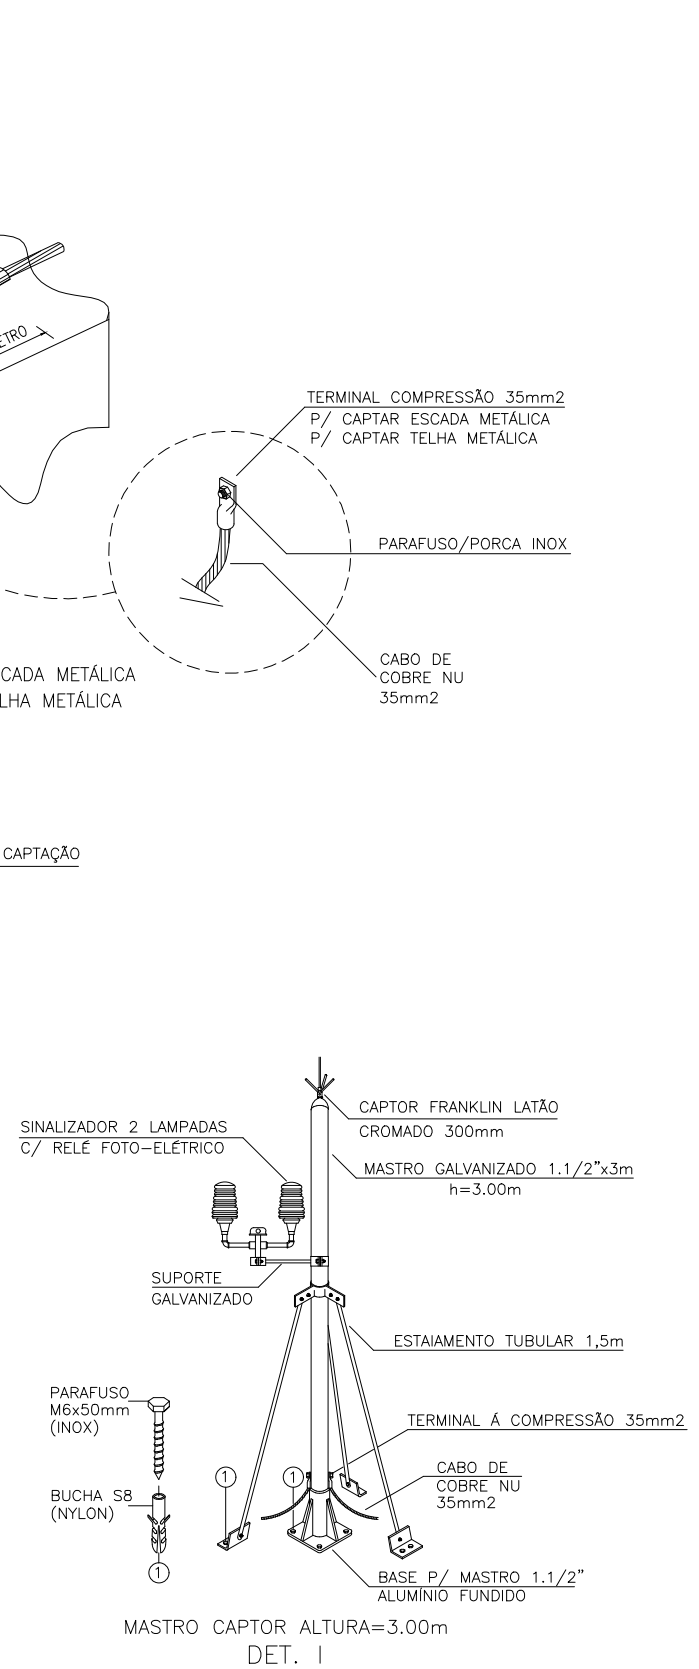

SISTEMA GRAVITACIONAL - RESERVATÓRIO SUPERIOR
ISOMÉTRICO ESQUEMÁTICO
SEM ESCALA

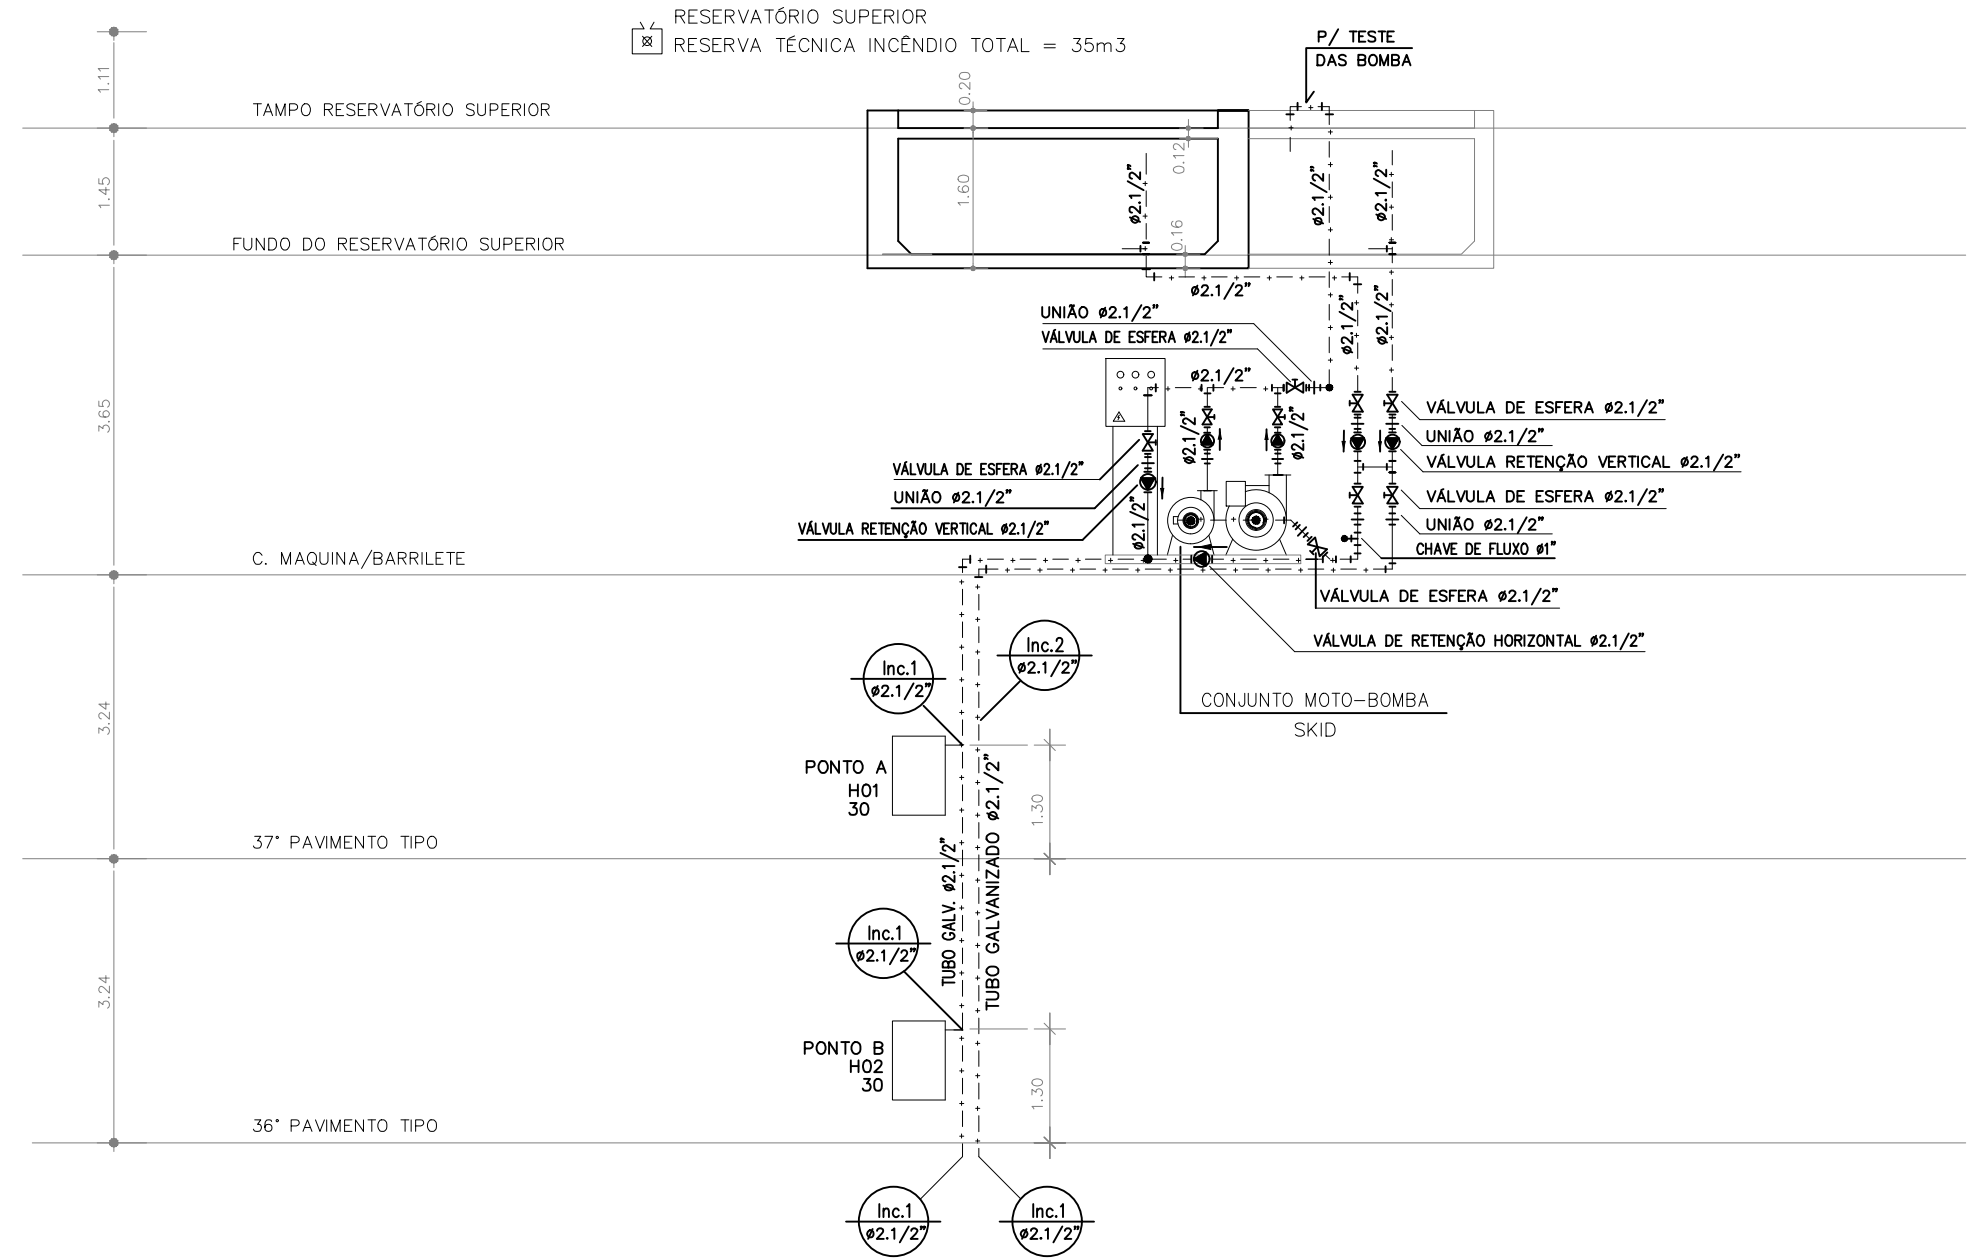

PROJETO EXECUÇÃO NA OBRA

REV.	DATA	MODIFICAÇÕES E ADIÇÕES	APROVADO
01	08.04.2020	REVISÃO	
02	15.06.2020	REVISÃO NO LAYOUT DO PROJETO	
03	17.08.2020	REVISÃO NO TUBO DE DESVIO SOB RESERVATÓRIO	
04	07.12.2020	ADEQUAÇÃO A NOVA ARQUITETURA	
05	03.05.2021	REVISÃO NA REDE DE HIDRANTES	
06	20.05.2023	AS BUL	

PROPRIETÁRIO

PROJETO ENG. NEWTON WOLFOVITCH CREA 15.788-D

NWPROJETOS DE INSTALAÇÕES TEL. (71) 3450-3498	
HORTO PARQUE BARCELONA	
RUA ESTÁDIO GONZAGA, S/Nº - HORTO FLORESTAL - SALVADOR/BA	
PROTEÇÃO CONTRA INCÊNDIO E PÂNICO COBERTURA	S15
BARCELONA EMPREENDIMENTOS IMOBILIÁRIOS LTDA	15 DE 16
PROJETO NEWTON WOLFOVITCH	ARQUIVO S15-COBERTURA-R05.DWG
DATA 10/02/2020	ESCALA 1 : 75