


CONVENÇÕES

- ELETRODUTO PELO TETO/PISO P/TELEFONE/PABX-INTERFONE/INTERNET(PREVISÃO)
- ELETRODUTO PELO TETO/PISO P/ANTENA DE TV
- ELETRODUTO PELO TETO/PISO P/CIRCUITO INTERNO TV(PREVISÃO)
- ELETRODUTO SOBRE
- ELETRODUTO DESCE
- CAIXA DE PASSAGEM A 0,50 DO PISO
- TOMADA P/TELEFONE A 0,30 DO PISO(RJ11)
- TOMADA P/TELEFONE A 1,10 DO PISO(RJ11)
- TOMADA P/TELEFONE NO PISO(RJ11)
- TOMADA P/PABX-INTERFONE A 0,30 DO PISO(R11)
- TOMADA P/PABX-INTERFONE A 1,10 DO PISO(RJ11)
- PONTO P/ANTENA DE TV A 0,30 DO PISO(CAIXA 4x4)
- PONTO DE SOM NO TETO


TOMADA RJ11
TELEFONE/PABX-INTERFONE

PLACA 4x4 C/ 2 FUROS
ANTENA TV

CIRCULAÇÃO

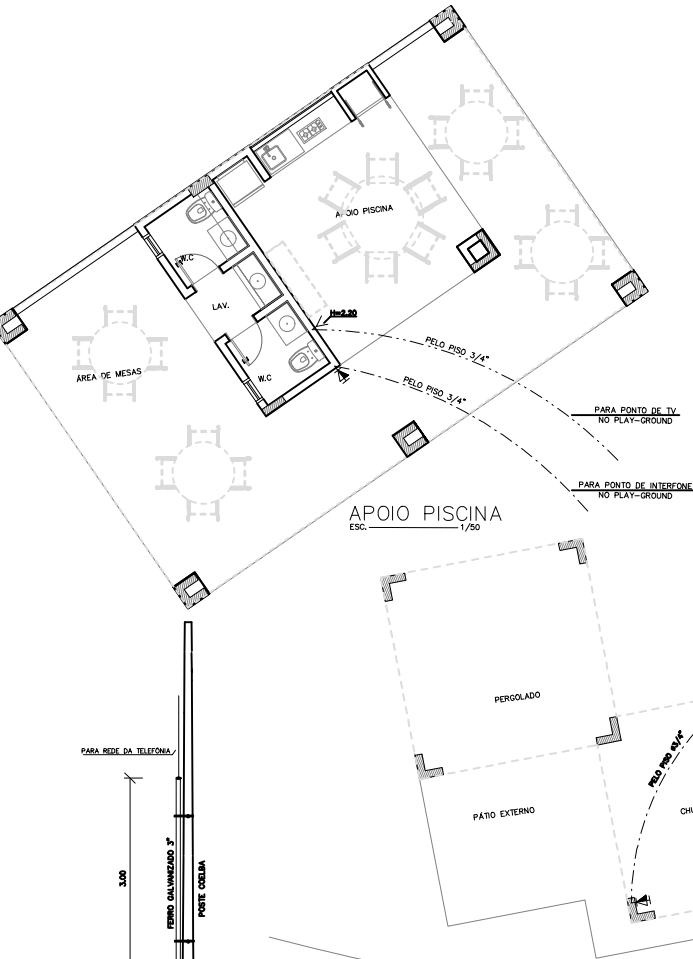


DETALHE RAMAL ENTRADA TELEFONE/TV A CABO

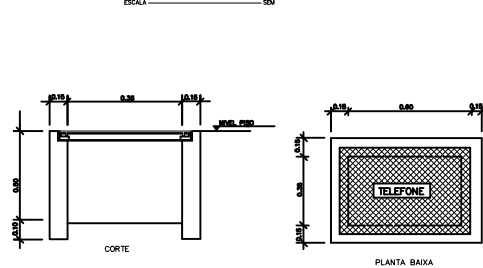

DETALHE CAIXA SUBTERRÂNEA TIPO R-1

SEM ESCALA

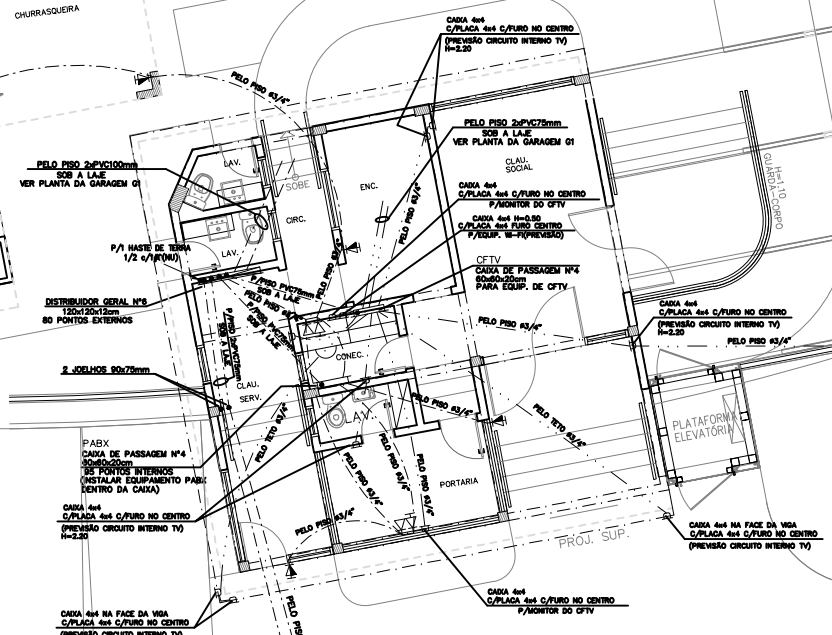

REV.	DATA	MODIFICAÇÕES E AÇÕES	APROVADO
01	01/23/20	ADEQUAÇÃO A NOVA ARQUITETURA	

PROPRIETÁRIO

PROJETO ENG. NEWTON WOLFOVITCH CREA 15.788-D

NW PROJETOS DE INSTALAÇÕES
TEL. (71) 3450-3498

HORTO PARQUE BARCELONA			
RUA ESTÁDIO GONZAGA, S/Nº - HORTO FLORESTAL - SALVADOR/BA			
INSTALAÇÕES TELECOMUNICAÇÕES			
GUARITÁ/APOIO PISCINA			
BARCELONA EMPREENDIMENTOS IMOBILIÁRIOS LTDA	01 DE 07		
PROJETO NEWTON WOLFOVITCH	ARQUIVO T01_GUARITÁ-ROI.DWG	DATA 10/02/2020	ESCALA 1 : 50

RUA ESTÁDIO GONZAGA



GUARITÁ
ESC. 1/50