



CONVENÇÕES

- ELETRODUTO PELO TETO/PISO P/TELEFONE/PABX-INTERFONE/INTERNET(PREVISÃO)
- ELETRODUTO PELO TETO/PISO P/ANTENA DE TV
- ELETRODUTO PELO TETO/PISO P/CIRCUITO INTERNO TV(PREVISÃO)
- ELETRODUTO SOBE
- ELETRODUTO DESCE
- CAIXA DE PASSAGEM A 0.50 DO PISO
- TOMADA P/TELEFONE A 0.30 DO PISO(RJ11)
- TOMADA P/TELEFONE A 1.10 DO PISO(RJ11)
- TOMADA P/TELEFONE NO PISO(RJ11)
- TOMADA P/PABX-INTERFONE A 0.30 DO PISO(R11)
- TOMADA P/PABX-INTERFONE A 1.10 DO PISO(RJ11)
- PONTO P/ANTENA DE TV A 0.30 DO PISO(CAIXA 4x4)
- PONTO DE SOM NO TETO

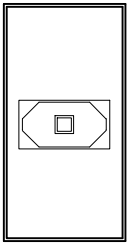

TOMADA RJ11  
TELEFONE/PABX-INTERFONE

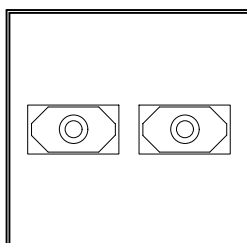

PLACA 4x4 C/ 2 FUROS  
ANTENA TV

GARAGEM G2  
ESC. 1/100

MODIFICAÇÕES E ADIÇÕES		
REV.	DATA	APROVADO
01	02/06/20	REVISÃO
02	05/12/20	REVISÃO ARQUITETÔNICA NA ESCADA
03	22/07/21	ADAPTAÇÃO A NOVA ARQUITETURA
		ADJUSTE DE INSTALAÇÕES EM FUNÇÃO DA ARQUITETURA NOVA

PROPRIETÁRIO

PROJETO ENG. NEWTON WOLFOVITCH CREA 15.788-D

**NW**PROJETOS DE INSTALAÇÕES

TEL (71) 3450-3498

HORTO PARQUE BARCELONA

RUA ESTÁCIO GONZAGA, S/Nº - HORTO FLORESTAL - SALVADOR/BA

INSTALAÇÕES TELECOMUNICAÇÕES

GARAGEM G2

BARCELONA EMPREENDIMENTOS IMOBILIÁRIOS LTDA

PROJETO NEWTON WOLFOVITCH

03 DE 07

ESCALA 1 : 100

T03

10/02/2020