
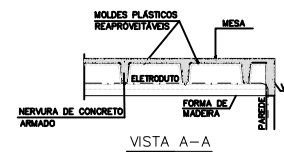
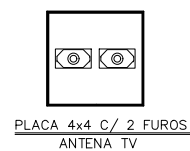


OPÇÃO 02
ESC. 1/50
(OPÇÃO ESTAR AMPLIADO)

CONVENÇÕES

- ELETRODUTO PELO TETO/PISO P/TELEFONE/PABX-INTERFONE/INTERNET(PREVISÃO)
- ELETRODUTO PELO TETO/PISO P/ANTENA DE TV
- ELETRODUTO PELO TETO/PISO P/CIRCUITO INTERNO TV(PREVISÃO)
- ELETRODUTO SOBRE
- ELETRODUTO DESCE
- CAIXA DE PASSAGEM A 0,50 DO PISO
- TOMADA P/TELEFONE A 0,30 DO PISO(RJ11)
- TOMADA P/TELEFONE A 1,10 DO PISO(RJ11)
- TOMADA P/TELEFONE NO PISO(RJ11)
- TOMADA P/PABX-INTERFONE A 0,30 DO PISO(RJ11)
- TOMADA P/PABX-INTERFONE A 1,10 DO PISO(RJ11)
- PONTO P/ANTENA DE TV A 0,30 DO PISO(CAIXA 4x4)
- PONTO DE SOM NO TETO

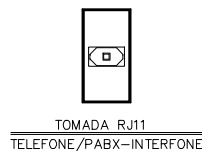

REV.	DATA	MODIFICAÇÕES E AÇÕES	APPROVADO
01	08/04/20	REVISÃO NA PASSAGEM DE 100x100x150mm A PISO DO PISO	
02	09/04/20	REVISÃO NA PASSAGEM DE 100x100x150mm A PISO DO PISO	
03	14/04/20	REVISÃO NAS CORTES	
04	02/05/20	REVISÃO ORIENTAÇÃO DA ESCADA	
05	02/05/20	REVISÃO NA PRUMADA DE TELEFONE	
06	07/07/20	REVISÃO A VISTA A-A	
07	07/07/20	INCLUIÇÃO DE CAIXA 4x4 P/PREVISÃO AUTOMATICA	

PROPRIETÁRIO

PROJETO ENG. NEWTON WOLFOVITCH CREA 15.788-D

NWPROJETOS DE INSTALAÇÕES
TEL. (71) 3490-3490

HORTO PARQUE BARCELONA			
RUA ESTÁDIO GONZAGA, S/Nº - NORTO FLORESTAL - SALVADOR/BA			
INSTALAÇÕES TELECOMUNICAÇÕES			
OPÇÃO 02 (ESTAR AMPLIADO)			
T06B			
BARCELONA EMPREENDIMENTOS IMOBILIÁRIOS LTDA			
068 DE 07			
PROJETO	ARQUIVO	DATA	ESCALA
NEWTON WOLFOVITCH	T06B_TPO-R04.DWG	10/02/2020	1 : 50