
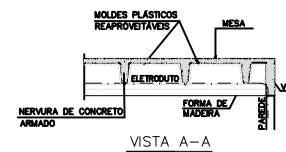
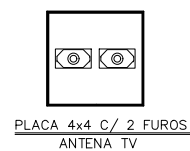


OPÇÃO 04
ESC. 1/50
(OPÇÃO ESTAR E SUÍTE MASTER AMPLIADOS)

CONVENÇÕES

- ELETRÓDUTO PELO TETO/PISO P/TELEFONE/PABX-INTERFONE/INTERNET(PREVISÃO)
- ELETRÓDUTO PELO TETO/PISO P/ANTENA DE TV
- ELETRÓDUTO PELO TETO/PISO P/CIRCUITO INTERNO TV(PREVISÃO)
- ELETRÓDUTO SOBRE
- ELETRÓDUTO DESCE
- CAIXA DE PASSAGEM A 0,50 DO PISO
- △ TOMADA P/TELEFONE A 0,30 DO PISO(RJ11)
- △ TOMADA P/TELEFONE A 1,10 DO PISO(RJ11)
- TOMADA P/TELEFONE NO PISO(RJ11)
- △ TOMADA P/PABX-INTERFONE A 0,30 DO PISO(RJ11)
- △ TOMADA P/PABX-INTERFONE A 1,10 DO PISO(RJ11)
- TV PONTO P/ANTENA DE TV A 0,30 DO PISO(CAIXA 4x4)
- PONTO DE SOM NO TETO

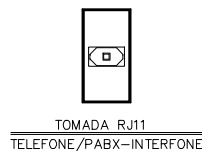

REV.	DATA	MODIFICAÇÕES E AÇÕES	APROVADO
01	08/04/20	MODIFICA NA PASSAGEM DE 120x120x250mm A PISO DO PISO DO	
02	09/04/20	MODIFICA NA PASSAGEM DE 120x120x250mm A PISO DO PISO DO	
03	14/04/20	REVISÃO NAS CORTES	
04	03/05/20	REVISÃO ORIENTAÇÃO DA ESCADA	
05	02/06/20	MODIFICA NA PRUMADA DE TELEFONE	
06	07/07/20	MODIFICAÇÃO A VISTA A-A	
07	07/07/20	MODIFICAÇÃO DE CAIXA 4x4 P/PREVISÃO AUTOMÁTICA	

PROPRIETÁRIO

PROJETO ENG. NEWTON WOLFFOWITZ CREIA 15.788-D

NWPROJETOS DE INSTALAÇÕES
TEL. (71) 3490-3490

HORTO PARQUE BARCELONA

RUA ESTÁDIO GONZAGA, S/Nº - NORTO FLORESTAL - SALVADOR, BA

INSTALAÇÕES TELECOMUNICAÇÕES
OPÇÃO 04 (ESTAR/SUÍTE MASTER AMPLIADOS)

BARCELONA EMPREENDIMENTOS IMOBILIÁRIOS LTDA

PROJETO NEWTON WOLFFOWITZ

ARQUIVO T06D_TPO-R04.DWG

DATA 10/02/2020

ESCALA 1:50

T06D

060 DE 07