


TOMADA RJ11  
TELEFONE/PABX-INTERFONE

PLACA 4x4 C/ 2 FUROS  
ANTENA TV


# CONVENÇÕES

- ELETRODUTO PELO TETO/PISO P/TELEFONE/PABX-INTERFONE/INTERNET(PREVISÃO)
- ELETRODUTO PELO TETO/PISO P/ANTENA DE TV
- ELETRODUTO PELO TETO/PISO P/CIRCUITO INTERNO TV(PREVISÃO)
- ELETRODUTO SOBRE
- ELETRODUTO DESCE
- CAIXA DE PASSAGEM A 0.50 DO PISO
- TOMADA P/TELEFONE A 0.30 DO PISO(RJ11)
- TOMADA P/TELEFONE A 1.10 DO PISO(RJ11)
- TOMADA P/TELEFONE NO PISO(RJ11)
- TOMADA P/PABX-INTERFONE A 0.30 DO PISO(RJ11)
- TOMADA P/PABX-INTERFONE A 1.10 DO PISO(RJ11)
- PONTO P/ANTENA DE TV A 0.30 DO PISO(CAIXA 4x4)
- PONTO DE SOM NO TETO

PAVIMENTO TIPO  
ESC. 1/50

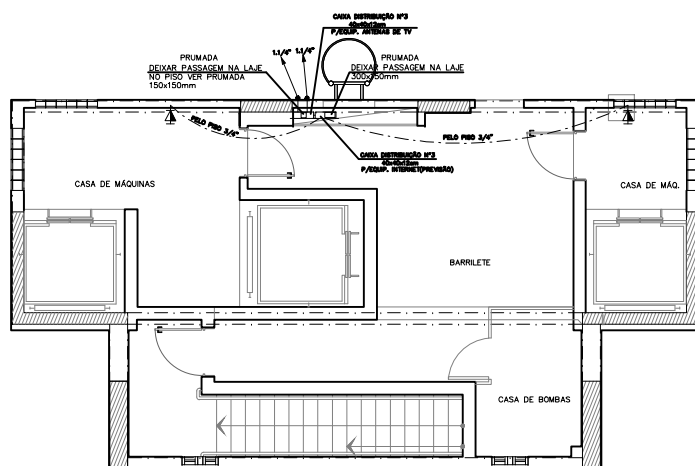

COBERTURA  
ESC. 1/50

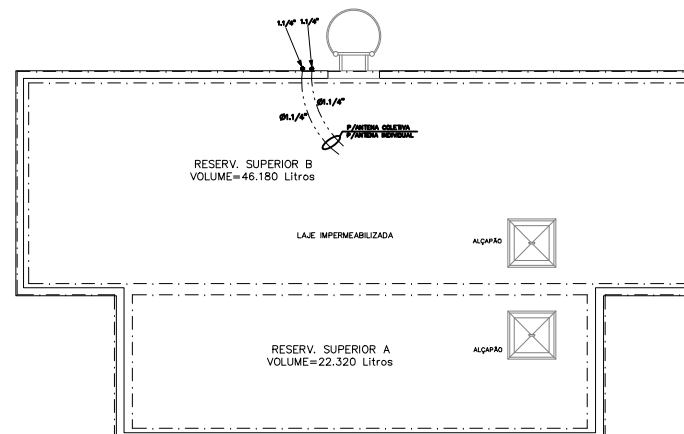

TAMPO RESERVATÓRIO SUPERIOR  
ESC. 1/50

REV.	DATA	MODIFICAÇÕES E AÇÕES	APROVADO
01	09/04/20	REVISÃO NA PASSAGEM DE 150x150mm A PISO DA PRUMADA	
02	09/04/20	REVISÃO NA PASSAGEM DE 150x150mm A PISO DA PRUMADA	
03	17/05/20	INCLUSÃO DO TAMPO DO RESERVATÓRIO	
04	03/06/20	REVISÃO ARQUITETURA NA ESCADA	
05	02/08/20	REVISÃO NA PRUMADA DE TELEFONE	
06	07/08/20	REVISÃO E REVISÃO INTERFERÊNCIA	
07	07/08/20	INCLUSÃO DE CAIXA 4x4 P/PREVISÃO ZONIFICADA	

PROPRIETÁRIO

PROJETO ENG. NEWTON WOLFOVITCH CREA 15.788-D

**NW** PROJETOS DE INSTALAÇÕES  
TEL. (71) 3450-3498

HORTO PARQUE BARCELONA			
RUA ESTÁDIO GONZAGA, S/Nº - HORTO FLORESTAL - SALVADOR/BA			
INSTALAÇÕES TELECOMUNICAÇÕES			
PAVIMENTO TIPO(PADRÃO)/COBERTURA			
T06			
BARCELONA EMPREENDIMENTOS IMOBILIÁRIOS LTDA			
06 DE 07			
PROJETO	ARQUIVO	DATA	ESCALA
NEWTON WOLFOVITCH	T06_TIP-COB-R05.DWG	10/02/2020	1 : 50