



Anexo 16

**Detalhes para fixação de
redes de proteção em janelas e varandas**

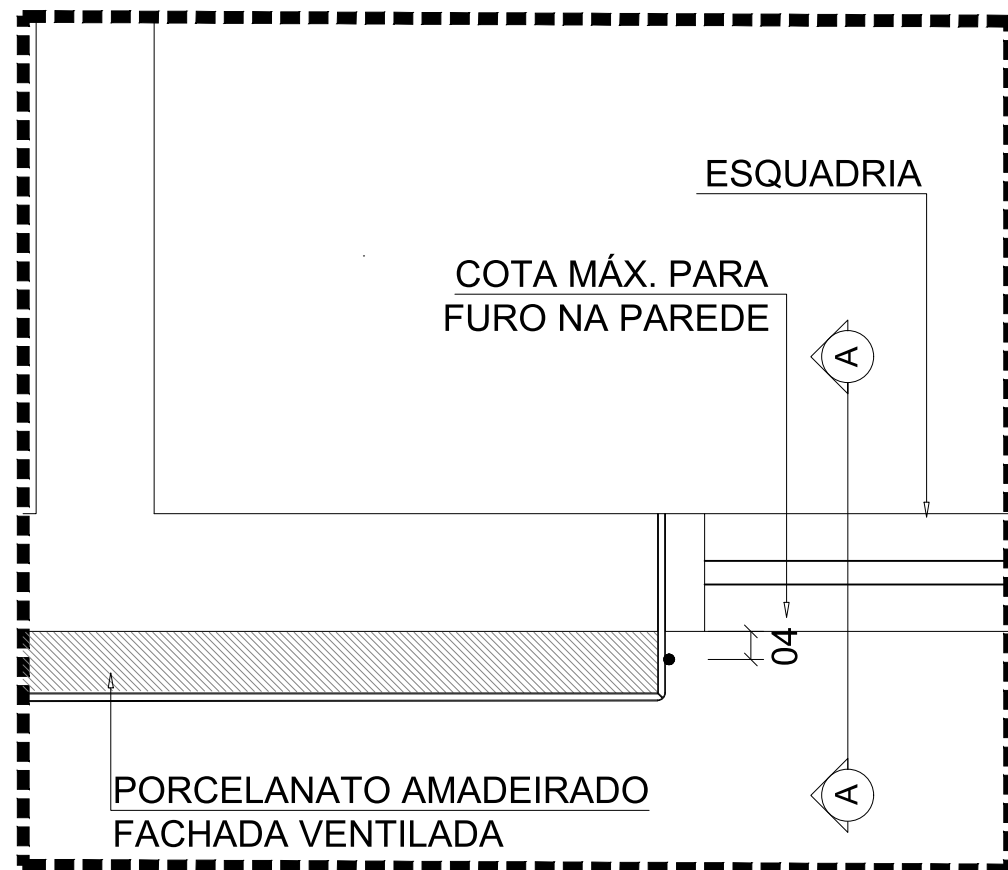


PLANTA BAIXA

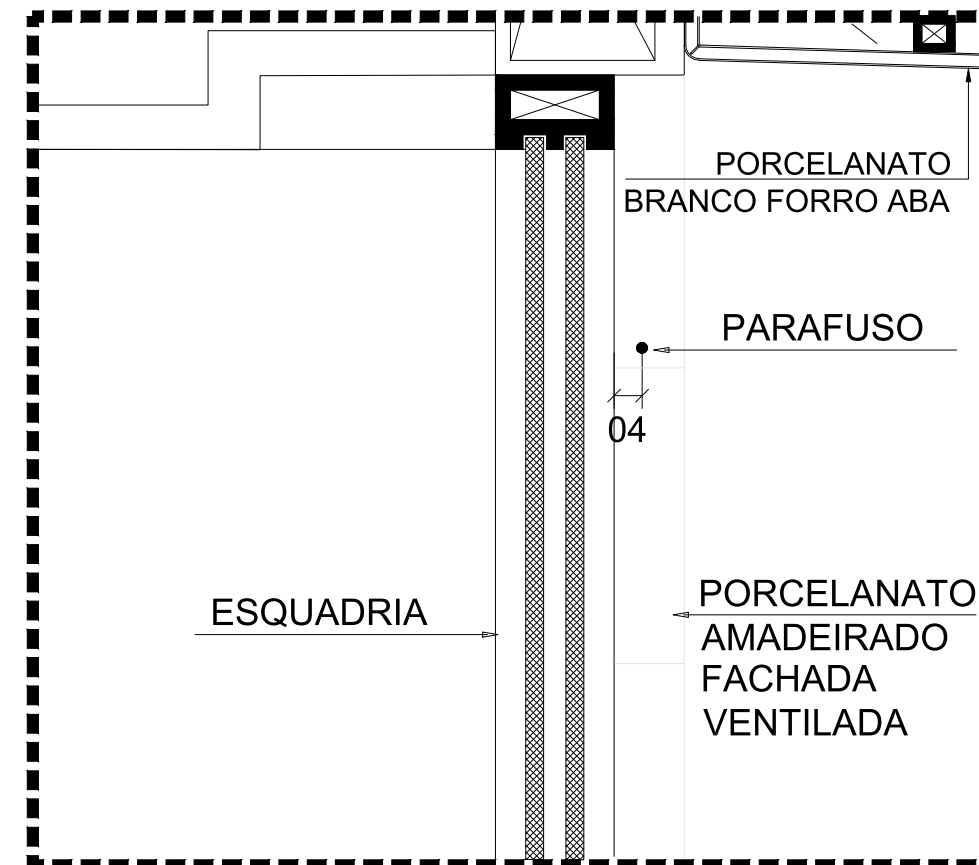


CORTE AA

*A IMPERMEABILIZAÇÃO DO FURO NO PISO É DE RESPONSABILIDADE DO PROPRIETÁRIO.
 *DEVERÁ SER FEITO REFORÇO PARA FIXAÇÃO DA TELA.


HORTO PARQUE BARCELONA			
TITULO: DETALHE FIXAÇÃO REDE DE PROTEÇÃO EXTERNA			
	ASSUNTO: ESQUADRIAS		PRANCHA: 01 01
	REVISÃO: AS BUILT		
	DATA: JULHO/ 2023	ESCALA: 1/75	

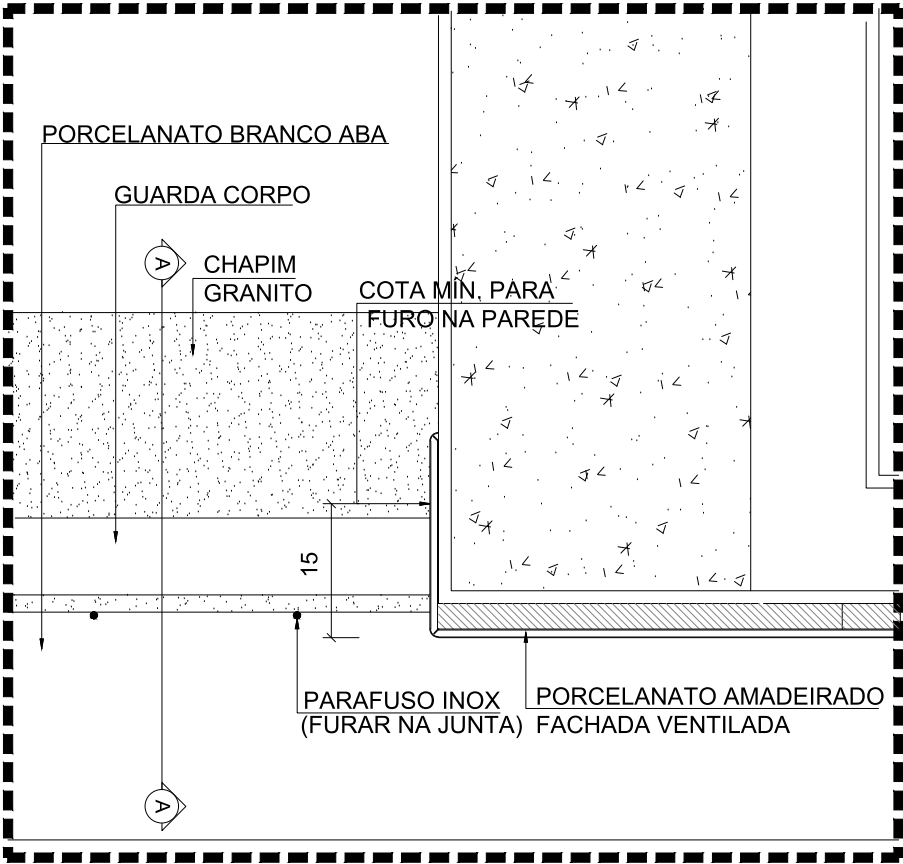

PLANTA BAIXA
PISO

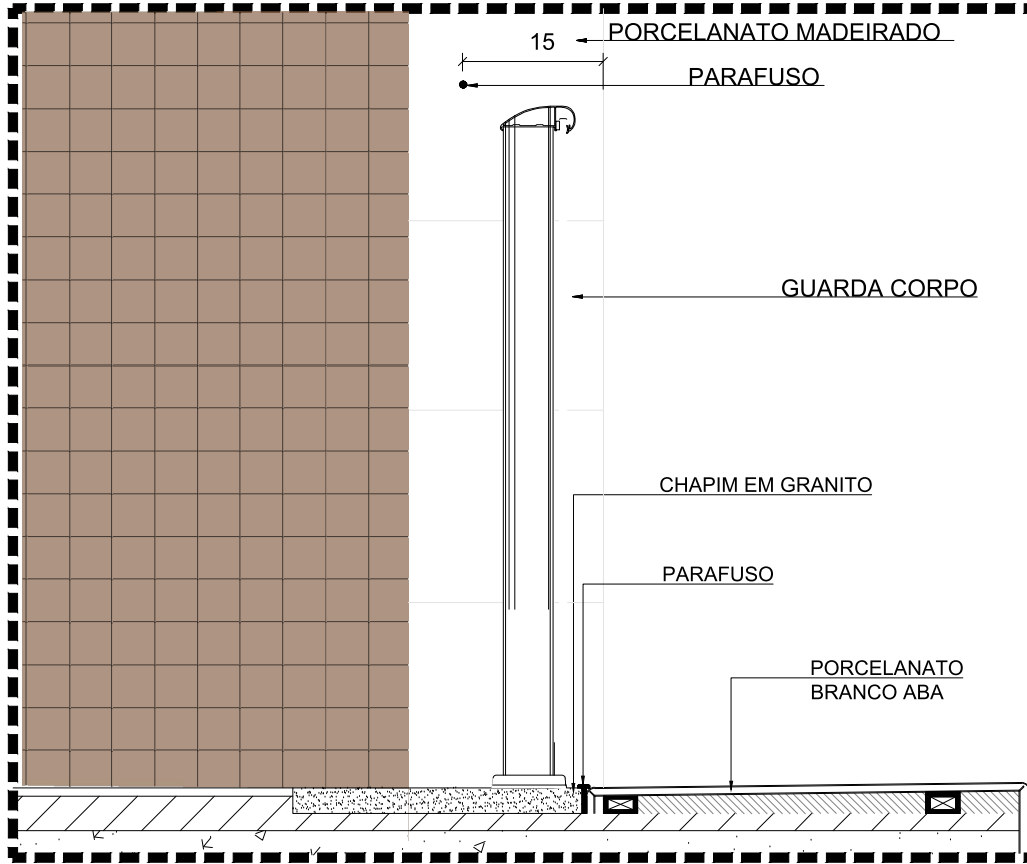

CORTE AA

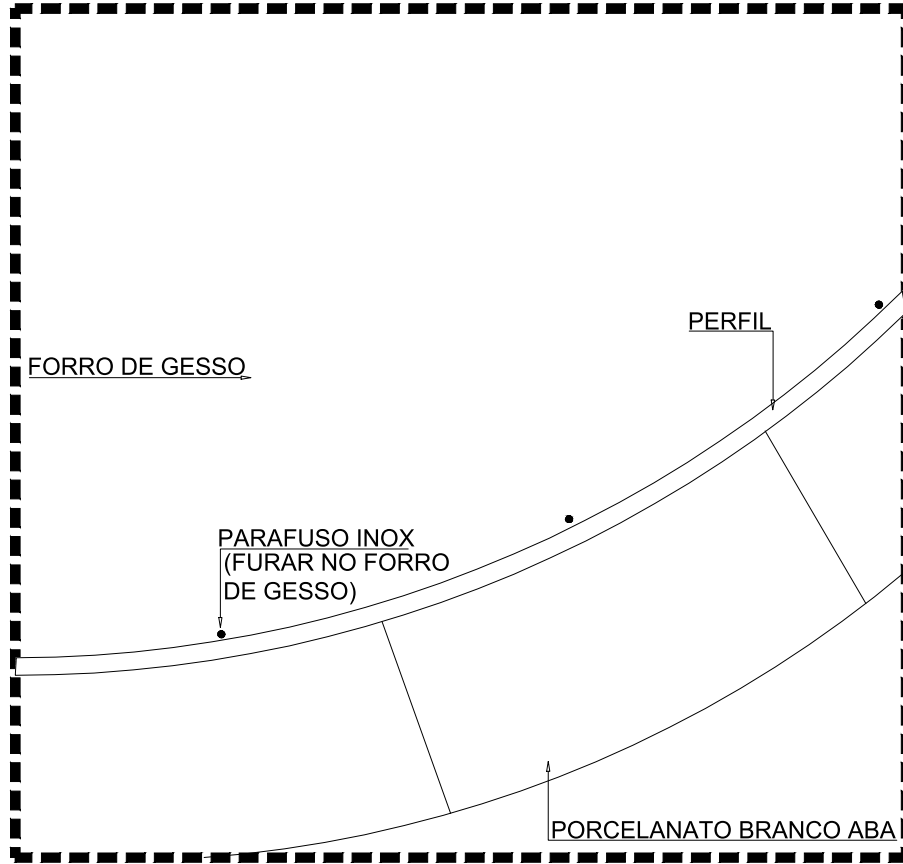

PLANTA BAIXA
TETO

*A IMPERMEABILIZAÇÃO DO FURO NO PISO É DE RESPONSABILIDADE DO PROPRIETÁRIO.

*DEVERÁ SER FEITO REFORÇO PARA FIXAÇÃO DA TELA.

HORTO PARQUE BARCELONA		
TITULO: DETALHE FIXAÇÃO REDE DE PROTEÇÃO EXTERNA		
	ASSUNTO: VARANDA	PRANCHA: 01
	REVISÃO: AS BUILT	
	DATA: JULHO/ 2023	
ESCALA: 1/75		01