





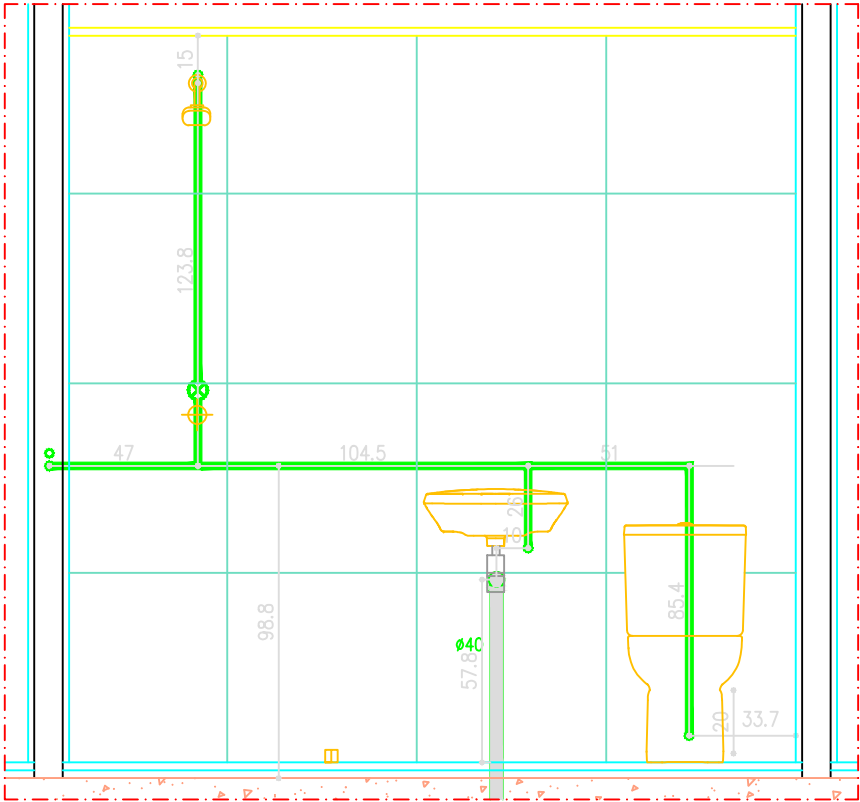

Parede wc serviço

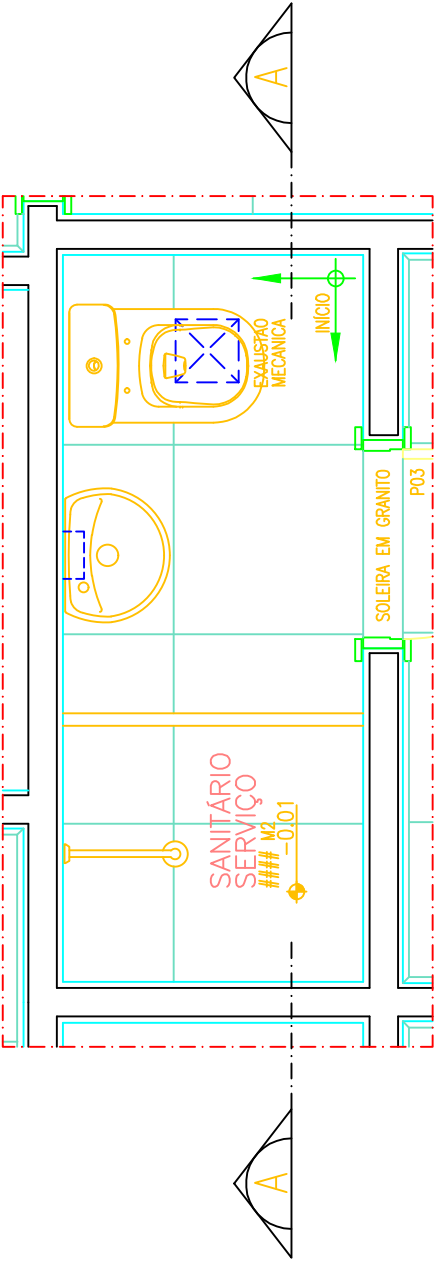

SEÇÃO AA
ESCALA 1/25



Projeto:		ProCAD Projetos e Consultoria SS. Engº Mário Ribeiro da Silva Filho - CREA 18.658/D Telefax: (0xx71) 3342 2890 / E-mail: procad.bo@gmail.com.br
Construtor:	  	Arquivo: ASBUILT_WC_SERVIÇO Data: 19/02/2024
Obra:	MORRO_IPIRANGA	Escala: 1:25
Planta:	PAREDE_WC_SERVIÇO	Rev: 00