



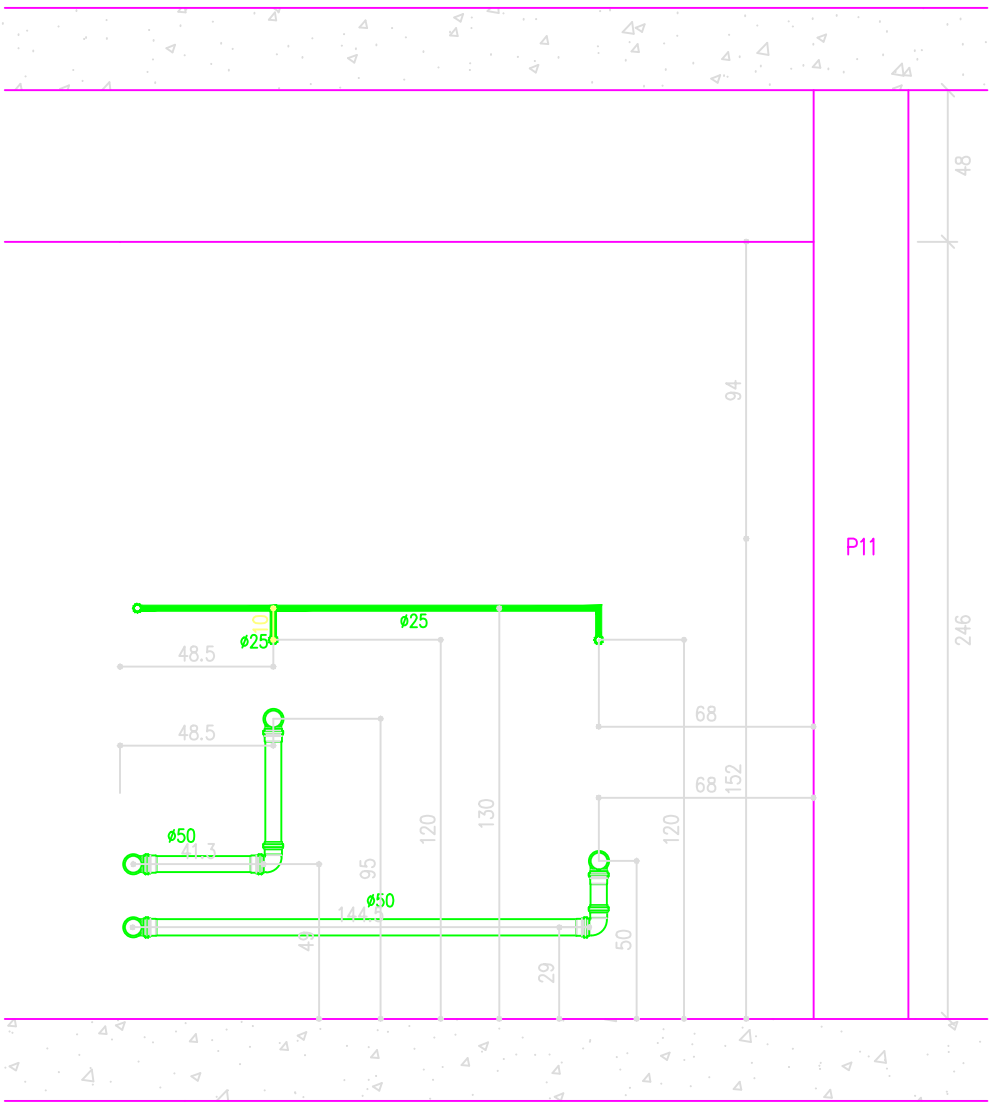

PAREDE Area de serviço 01

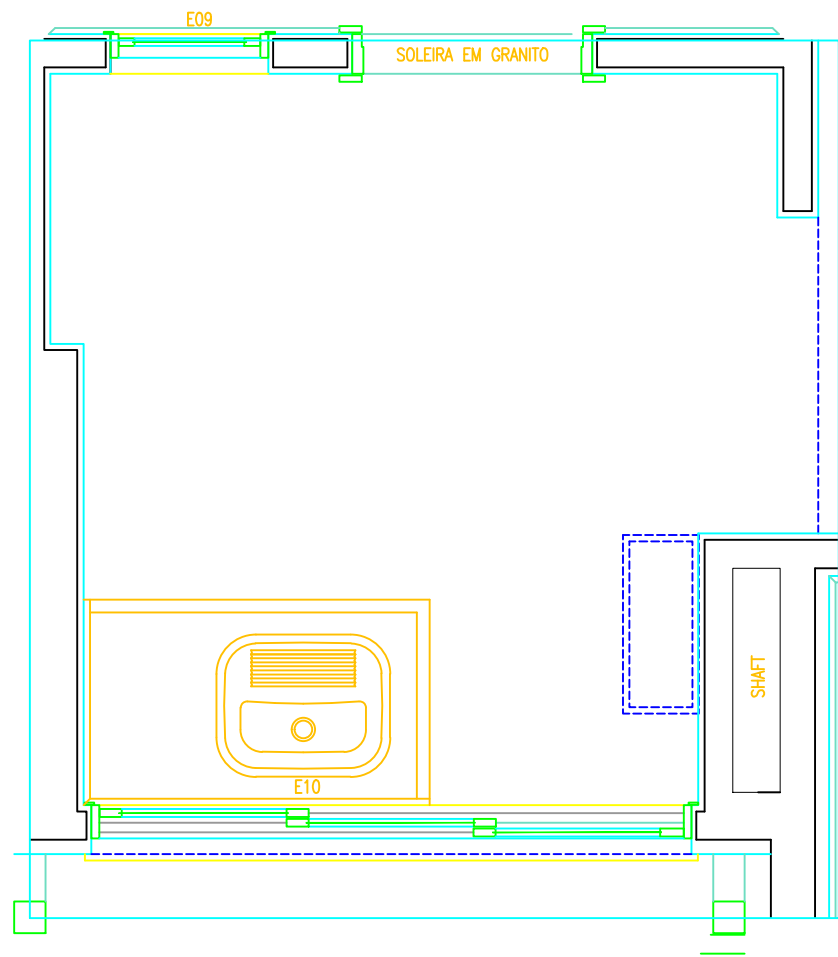

Projeto:		ProCAD Projetos e Consultoria SS. Engº Mário Ribeiro da Silva Filho - CREA 18.658/D Telefax: (0xx71) 3342 2890 / E-mail: procad.ba@gmail.com.br
Construtor:	  	Arquivo: ASBUILT_AREA_DE_SERVICO_01 Data: 19/02/2024
Obra:	MORRO_IPIRANGA	Escala: 1:25
Planta:	PAREDE AREA DE SERVIÇO_01	Rev: 00