


Parede cozinha



Projeto:

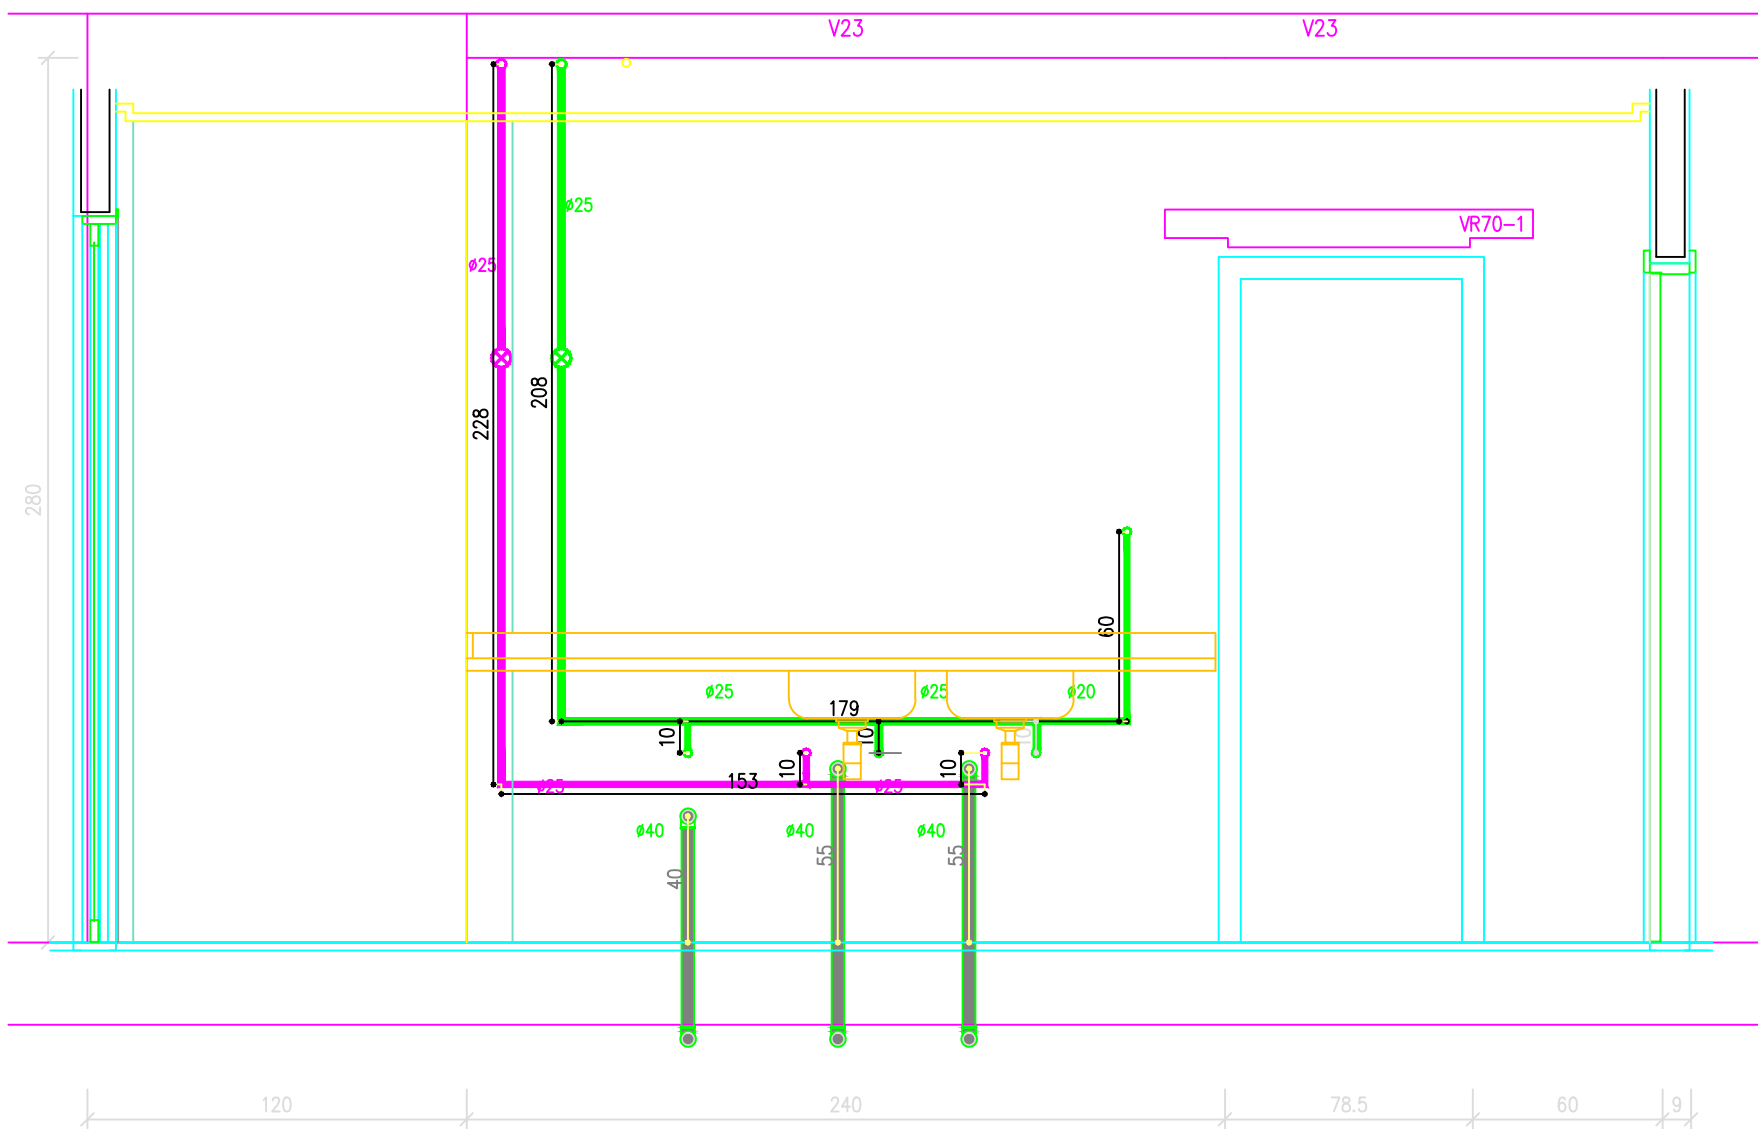

ProCAD Projetos e Consultoria SS.

Engº Mário Ribeiro da Silva Filho - CREA 18.658/D
Telefax: (0xx71) 3342 2890 / E-mail: procad.ba@gmail.com.br

Constructor:



| Arquivo:

ASBUILT COZINHA

Data: 19/02/2024

Obra:

d: MORRO IPIRANGA

| Escala:

1:25

Planta:

PAREDE COZINHA

Rev:

00