
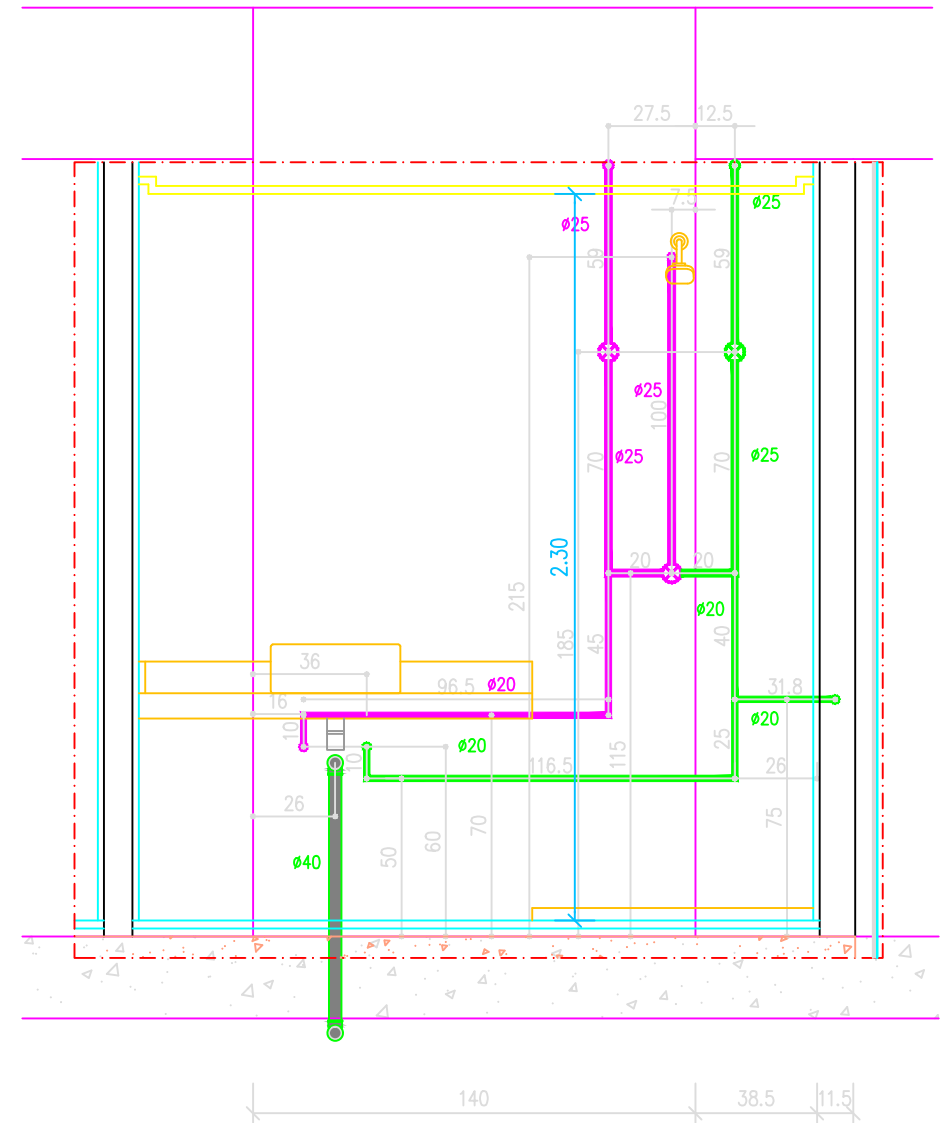


# Parede wc suite 2

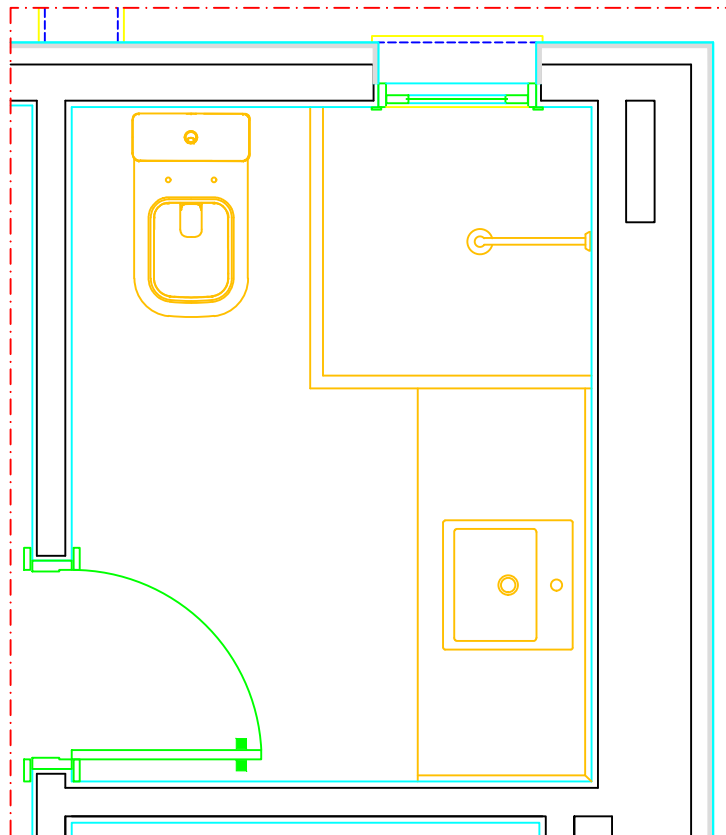

|                |  |   |                        |
|----------------|--|---|------------------------|
| Projeto:       |  | ProCAD Projetos e Consultoria SS.                           |                        |
|                |  | Engº Mário Ribeiro da Silva Filho - CREA 18.658/D           |                        |
|                |  | Telefax: (0xx71) 3342 2890 / E-mail: procad.ba@gmail.com.br |                        |
| Construtor:    |  | Arquivo:  | ASBUILT_WC_SUITE_02_02 |
|                |  | Data:   | 19/02/2024             |
| Obra:          |  | Escala:   | 1:25                   |
| Planta:        |  | Rev:  | 00                     |
| MORRO_IPIRANGA |  | PAREDE WC_SUITE_02_02                                       |                        |