





SEÇÃO AA

1/25 ————— ESCALA

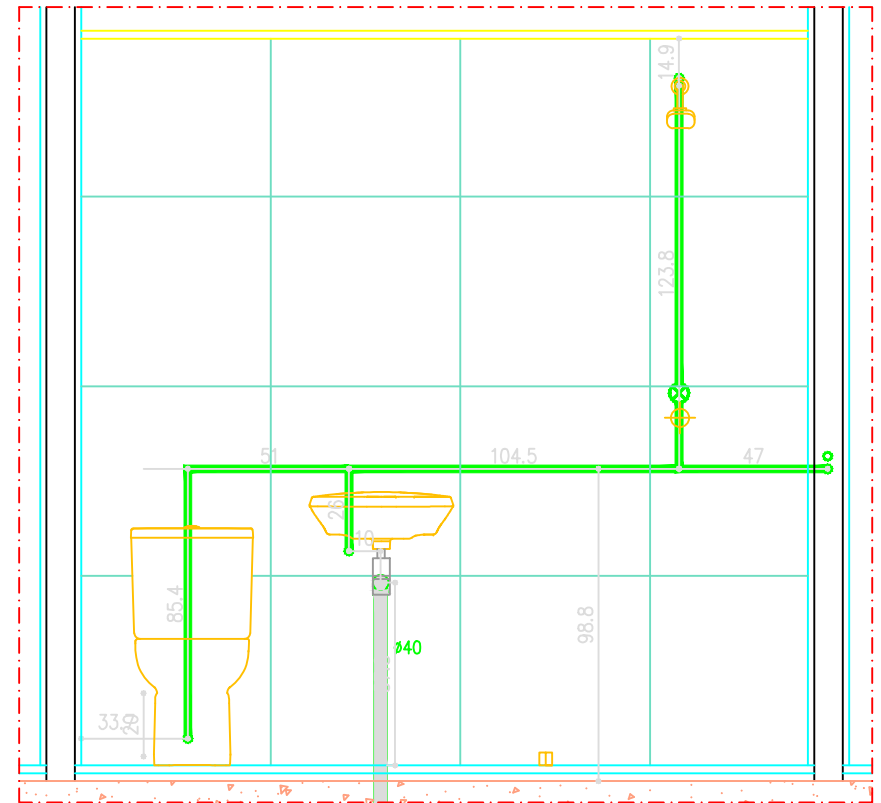

Projeto:	 PROCAD Projetos e Consultoria SS. Engº Mário Ribeiro da Silva Filho - CREA 18.658/D Telefax: (0xx71) 3342 2890 / E-mail: procad.bo@gmail.com.br		
Construtor:	  	Arquivo:	<u>ASBUILT_WC_SERVIÇO_01</u>
Obra:	<u>MORRO_IPIRANGA</u>		Escala: <u>1:25</u>
Planta:	<u>PAREDE_WC_SERVIÇO_01</u>		Rev: <u>00</u>