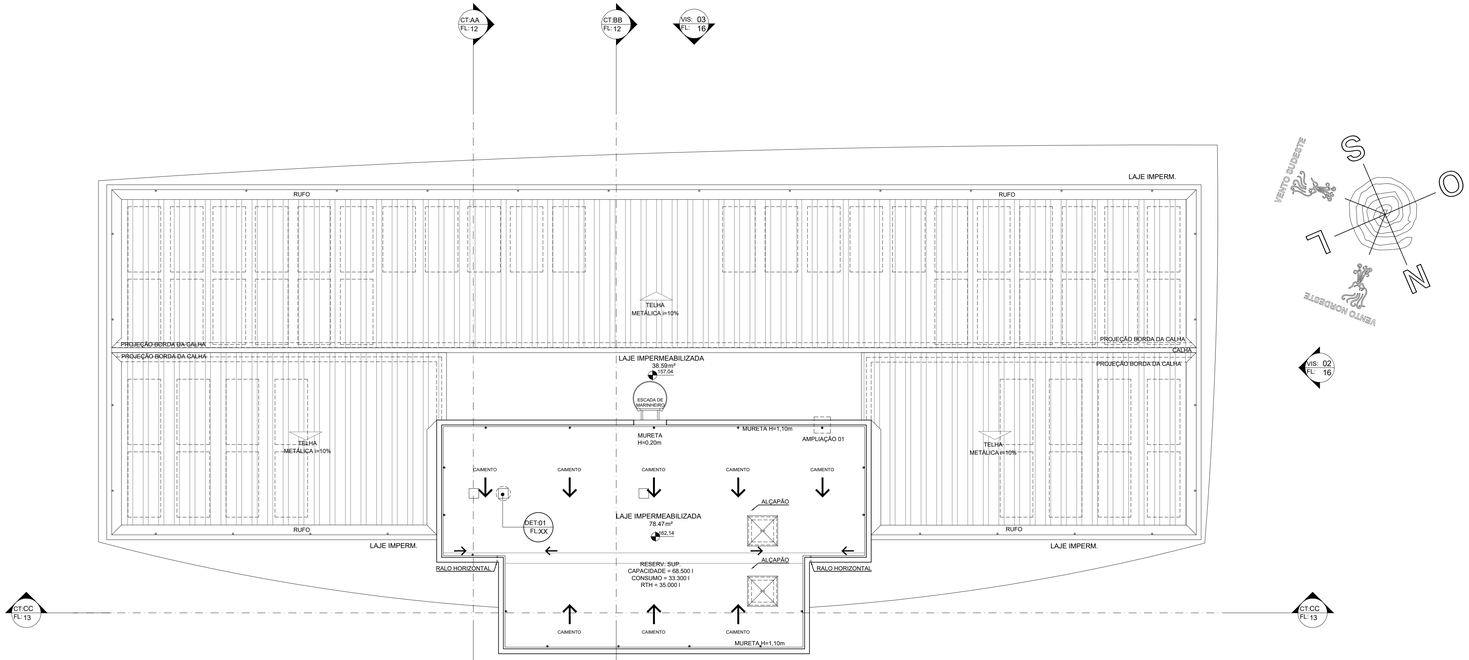

PLANTA BAIXA - COBERTURA
ESCALA 1/75

QUADRO DE COBOGÓS

NOME	LARGURA	ALTURA	PEITORIL	DESCRIÇÃO
C01	7,00	1,20	0,90	COBOGÓ PRÉ-MOLDADO
C02	6,80	1,20	0,90	COBOGÓ PRÉ-MOLDADO
C03	6,40	1,20	0,90	COBOGÓ PRÉ-MOLDADO
C04	4,60	1,20	0,90	COBOGÓ PRÉ-MOLDADO
C05	4,40	1,20	0,90	COBOGÓ PRÉ-MOLDADO
C06	4,20	1,20	0,90	COBOGÓ PRÉ-MOLDADO
C07	3,40	1,20	0,90	COBOGÓ PRÉ-MOLDADO
C08	3,20	1,20	0,90	COBOGÓ PRÉ-MOLDADO
C09	2,60	1,20	0,90	COBOGÓ PRÉ-MOLDADO
C10	2,40	1,20	0,90	COBOGÓ PRÉ-MOLDADO
C11	2,00	1,20	0,90	COBOGÓ PRÉ-MOLDADO
C12	1,60	1,20	0,90	COBOGÓ PRÉ-MOLDADO
C13	1,40	1,20	0,90	COBOGÓ PRÉ-MOLDADO
C14	1,20	1,20	0,90	COBOGÓ PRÉ-MOLDADO
C15	0,80	1,20	0,90	COBOGÓ PRÉ-MOLDADO
C16	-	-	-	COBOGÓ ELIMINADO
C17	6,40	0,40	2,21	COBOGÓ COM TELA METÁLICA DE PROTEÇÃO
C18	4,20	0,40	2,21	COBOGÓ COM TELA METÁLICA DE PROTEÇÃO
C19	4,00	0,40	2,21	COBOGÓ COM TELA METÁLICA DE PROTEÇÃO
C20	3,80	0,40	2,21	COBOGÓ COM TELA METÁLICA DE PROTEÇÃO
C21	3,20	0,40	2,21	COBOGÓ COM TELA METÁLICA DE PROTEÇÃO
C22	2,40	0,40	2,21	COBOGÓ COM TELA METÁLICA DE PROTEÇÃO
C23	2,00	0,40	2,21	COBOGÓ COM TELA METÁLICA DE PROTEÇÃO
C24	1,60	0,40	2,21	COBOGÓ COM TELA METÁLICA DE PROTEÇÃO
C25	1,40	0,40	2,21	COBOGÓ COM TELA METÁLICA DE PROTEÇÃO
C26	1,20	0,40	2,21	COBOGÓ COM TELA METÁLICA DE PROTEÇÃO
C27	1,00	0,40	2,21	COBOGÓ COM TELA METÁLICA DE PROTEÇÃO
C28	0,80	0,40	2,21	COBOGÓ COM TELA METÁLICA DE PROTEÇÃO
C29	0,60	0,40	2,21	COBOGÓ COM TELA METÁLICA DE PROTEÇÃO
C30	0,40	0,40	2,21	COBOGÓ COM TELA METÁLICA DE PROTEÇÃO
C31	2,00	0,40	3,22	COBOGÓ PRÉ-MOLDADO
C32	2,00	0,60	0,25	COBOGÓ PRÉ-MOLDADO
C33	1,60	0,60	0,25	COBOGÓ PRÉ-MOLDADO

QUADRO DE ESQUADRIAS

NOME	LARGURA	ALTURA	PEITORIL	DESCRIÇÃO
ET01	0,90+3,91+1,60	2,70	-	ESQUADRIA EM ALUMÍNIO ANODIZADO BRONZE (REF. - COR DO ALUMÍNIO - ZINCROMO 10.02) E VIDRO LAMINADOCEBRACE HABITAT CHAMPANHE
ET02	2,81	2,69	-	ESQUADRIA EM ALUMÍNIO ANODIZADO BRONZE (REF. - COR DO ALUMÍNIO - ZINCROMO 10.02) E VIDRO LAMINADOCEBRACE HABITAT CHAMPANHE
ET03	1,60	2,17	0,60	ESQUADRIA EM ALUMÍNIO ANODIZADO BRONZE (REF. - COR DO ALUMÍNIO - ZINCROMO 10.02) E VIDRO LAMINADOCEBRACE HABITAT CHAMPANHE
ET04	2,23	2,17	0,60	ESQUADRIA EM ALUMÍNIO ANODIZADO BRONZE (REF. - COR DO ALUMÍNIO - ZINCROMO 10.02) E VIDRO LAMINADOCEBRACE HABITAT CHAMPANHE
ET05	2,02	2,17	0,60	ESQUADRIA EM ALUMÍNIO ANODIZADO BRONZE (REF. - COR DO ALUMÍNIO - ZINCROMO 10.02) E VIDRO LAMINADOCEBRACE HABITAT CHAMPANHE
ET06	0,60	0,80	1,60	ESQUADRIA MAXIMA-AR EM ALUMÍNIO ANODIZADO BRONZE (REF. - COR DO ALUMÍNIO - ZINCROMO 10.02) E VIDRO LAMINADO CEBRACE HABITAT CHAMPANHE
ET07	0,75	0,80	1,60	ESQUADRIA MAXIMA-AR EM ALUMÍNIO ANODIZADO BRONZE (REF. - COR DO ALUMÍNIO - ZINCROMO 10.02) E VIDRO LAMINADO CEBRACE HABITAT CHAMPANHE
ET08	1,18	0,80	1,60	ESQUADRIA MAXIMA-AR EM ALUMÍNIO ANODIZADO BRONZE (REF. - COR DO ALUMÍNIO - ZINCROMO 10.02) E VIDRO LAMINADO CEBRACE HABITAT CHAMPANHE
ET09	1,86	1,60	1,10	ESQUADRIA DE CORRER COM 2 FOLHAS EM ALUMÍNIO ANODIZADO BRONZE (REF. - COR DO ALUMÍNIO - ZINCROMO 10.02) E VIDRO LAMINADO CEBRACE HABITAT CHAMPANHE
ET10	0,90	1,00	1,10	ESQUADRIA VP EM ALUMÍNIO ANODIZADO BRONZE (REF. - COR DO ALUMÍNIO - ZINCROMO 10.02) E VIDRO LISO INCOLOR
ET11	0,10+0,80+0,715	2,30	-	ESQUADRIA EM VIDRO LAMINADO COM PORTA DE GIRO SIMPLES
E01	0,825	0,225	1,875	ESPECIFICADA DE ACORDO COM PROJETO DE PRESSURIZAÇÃO
E02	1,025	0,165	1,935	ESPECIFICADA DE ACORDO COM PROJETO DE PRESSURIZAÇÃO
E03	0,50	0,80	1,60	PAINEL FIXO EM ALUMÍNIO ANODIZADO BRONZE (REF. - COR DO ALUMÍNIO - ZINCROMO 10.02) E VIDRO ARAMADO

QUADRO DE PORTAS

NOME	LARGURA	ALTURA	DESCRIÇÃO
P01	0,60	2,10	PORTA DE GIRO SIMPLES (1 FOLHA) EM MADEIRA
P02	0,70	2,10	PORTA DE GIRO SIMPLES (1 FOLHA) EM MADEIRA
P03	0,80	2,10	PORTA DE GIRO SIMPLES (1 FOLHA) EM MADEIRA
P04	0,90	2,10	PORTA DE GIRO SIMPLES (1 FOLHA) EM MADEIRA
P05	0,90	2,10	PORTA-CORTA FOGO EM CHAPA DE AÇO PINTADA COM ESMALTE SINTÉTICO
P06	1,50	2,10	PORTA EM CHAPA GALVANIZADA ESPECIFICADA DE ACORDO COM O PROJETO DE INSTALAÇÕES
P07	0,90	2,10	PORTA DE GIRO (1 FOLHA) EM ALUMÍNIO ANODIZADO BRONZE (REF. - COR DO ALUMÍNIO - ZINCROMO 10.02) TIPO VENEZIANA
P08	0,60	2,10	PORTA DE GIRO (1 FOLHA) EM ALUMÍNIO ANODIZADO BRONZE (REF. - COR DO ALUMÍNIO - ZINCROMO 10.02) TIPO VENEZIANA
P09	0,70	2,10	PORTA DE GIRO (1 FOLHA) EM ALUMÍNIO ANODIZADO BRONZE (REF. - COR DO ALUMÍNIO - ZINCROMO 10.02) TIPO VENEZIANA
P10	0,80	2,10	PORTA DE GIRO (1 FOLHA) EM ALUMÍNIO ANODIZADO BRONZE (REF. - COR DO ALUMÍNIO - ZINCROMO 10.02) TIPO VENEZIANA
P11	0,90	2,10	PORTA DE GIRO (1 FOLHA) EM ALUMÍNIO ANODIZADO BRONZE (REF. - COR DO ALUMÍNIO - ZINCROMO 10.02) TIPO VENEZIANA
P12	1,05	2,10	PORTA DE GIRO (1 FOLHA) EM ALUMÍNIO ANODIZADO BRONZE (REF. - COR DO ALUMÍNIO - ZINCROMO 10.02) TIPO VENEZIANA
P13	1,25	2,10	PORTA DE GIRO (2 FOLHAS) EM ALUMÍNIO ANODIZADO BRONZE (REF. - COR DO ALUMÍNIO - ZINCROMO 10.02) TIPO VENEZIANA
P14	1,80	2,10	PORTA DE GIRO (2 FOLHAS) EM ALUMÍNIO ANODIZADO BRONZE (REF. - COR DO ALUMÍNIO - ZINCROMO 10.02) TIPO VENEZIANA
P15	0,70	2,10	PORTA DE GIRO (1 FOLHA) EM VIDRO TEMPERADO JATEADO COM PUXADOR TUBULAR DE AÇO INOX RETO 40cm
P16	0,70	2,10	ESPECIFICADA DE ACORDO COM PROJETO DE SEGURANÇA PATRIMONIAL
P17	0,90	2,10	PORTA EM ALUMÍNIO LISO COM ISOLAMENTO TÉRMICO E VISOR
P18	1,20	2,29	PORTA PIVOTANTE EM MADEIRA
P19	0,80	2,10	PORTA EM MADEIRA COM VISOR
P20	0,90	2,10	PORTA DE CORRER EM MADEIRA COM FECHADURA TIPO BICO DE PAPAGAIO
P21	0,60	2,10	PORTA DE GIRO SIMPLES (1 FOLHA) EM MADEIRA COM ACABAMENTO EM PINTURA
P22	0,70	2,10	PORTA DE GIRO SIMPLES (1 FOLHA) EM MADEIRA COM ACABAMENTO EM PINTURA
P23	0,80	2,10	PORTA DE GIRO SIMPLES (1 FOLHA) EM MADEIRA COM ACABAMENTO EM PINTURA
P24	0,90	2,10	PORTA DE GIRO SIMPLES (1 FOLHA) EM MADEIRA COM ACABAMENTO EM PINTURA

ESPECIFICAÇÕES

	PISO
01	CIMENTO LISO COM PINTURA CINZA PARA PISO
02	PORCELANATO PORTOBELLO NUDE SAVANNA POLIDO 120X120 PO.
03	PORCELANATO PORTOBELLO PIETRA DI FIRENZE OFF WHITE NAT 90X90.
04	PORCELANATO BIANCOGRESS CARVALHO NATURAL 26X106 RET.
05	PISO VINÍLICO EM RÉGUA NA COR CARAMBOLA, LINHA AMBIENTA - COD: 9344653 TARKETT
06	PORCELANATO BIANCOGRESS ANTIDERRAPANTE TRIBECA GREY AD4 90X90 RET.
07	PISO CIMENTADO COM PINTURA PARA PISO
08	PORCELANATO BIANCOGRESS ANTIDERRAPANTE ALTO TRÁFEGO AD4 26X106 BOSCO CARAMELLO RET.
09A	PASTILHA ATLAS ARARI SG (8475)
09B	PASTILHA ATLAS LOULÉ SG (14076)
09C	PASTILHA ATLAS TAVIRA SG (13020)
10	PORCELANATO BIANCOGRESS ACETINADO URBAN GRIGIO 60X60 RET.
11	PORCELANATO BIANCOGRESS ACETINADO CEMENTO GRIGIA AD2 60X60 RET.
12	PORCELANATO BIANCOGRESS ACETINADO TRIBECA GREY AD2 60X60 RET.
13	PORCELANATO BIANCOGRESS ACETINADO MARMO EGEU SATIN 90X90 RET.
14	CLASSIC BRANCO 60X60
15	SOLEIRA EM GRANITO BRANCO SIENA POLIDO COM ARESTAS BISOTADAS
16	PORCELANATO BIANCOGRESS ANTIDERRAPANTE CEMENTO GRIGIO AD4 60X60 RET.
17	PORCELANATO BIANCOGRESS ACETINADO ONIX SATIN 53X106 RET.
18	PORCELANATO BIANCOGRESS POLIDO TRENTO BIANCO 62X62 RET.
19	CIMENTADO PARA REVESTIMENTO DE 8MM
20	GRAMA SINTÉTICA
21	CONCRETO DE ALTA RESISTÊNCIA POLIDO/ VAGAS COM DEMARCAÇÃO EM TINTA (EPOX) PARA PISO NAS CORES AMARELO/AZUL/BRANCO
22	PORCELANATO BIANCOGRESS SENSATION SN0W 60X60 RET.
23	PORCELANATO PORTOBELLO PIETRA DI FIRENZE OFF WHITE NAT 60X60.
24	PORCELANATO PORTOBELLO ECOWOOD 2.0 CANELA NATURAL 20X120.
25	PORCELANATO PORTOBELLO MINERAL OFF WHITE NAT 60X60.
26	PORCELANATO PORTOBELLO PIETRA DI FIRENZE NUDE NAT 90X90.
27	PISO VINÍLICO IMPRESSIONFLOOR WOOD WASHED OAK COD: 2707, ACE.
28	PISO VINÍLICO IMPRESSIONFLOOR WOOD WASHED OAK COD: 2707, ACE.
29	PISO VINÍLICO IMPRESSIONFLOOR NATURE GARDEN COD: 2987, ACE.
30	PORCELANATO BIANCOGRESS POLIDO CALACATA ALTÍSSIMO LUX 90X90 RET.
	PAREDE
01	PINTURA ACRÍLICA SOBRE MASSA ACRÍLICA
02	PORCELANATO PORTOBELLO MINERAL OFF WHITE NAT 30X90 REVESTIMENTO PORTOBELLO HALF CRU MATT RET. LINHA SUPERQUADRA 30X90.
03	PORCELANATO BIANCOGRESS CLASSIC BRANCO 33X61 BOLD OU ORIGINALE BIANCO 32X60 RET.
04	REVESTIMENTO TEXTURIZADO COM ACABAMENTO EM PINTURA ACRÍLICA
05	PORCELANATO BIANCOGRESS ACETINADO URBAN GRIGIO 60X60 RET.
06	PINTURA LÁTEX FOSCA SOBRE MASSA CORRIDA PVA
07	CLASSIC BRANCO 60X60
08	PORCELANATO BIANCOGRESS POLIDO ONIX BIANCO 52,7X105 RET.
09	PORCELANATO BIANCOGRESS POLIDO TRENTO BIANCO 62X62 RET.
10	REVESTIMENTO EM PASTILHA MARROM ATLAS BRITA SG - 843
11	REVESTIMENTO EM ACM ALUKROMA AMADEIRADO S79
12	PORCELANATO PORTOBELLO NUDE SAVANNA 60X120 PO. PAINÉIS EM LAMINA DE MADEIRA NATURAL (MARCENARIA). ESPELHO BRONZE.
13	REVESTIMENTO CERÂMICA RÚSTICA BRICK MONT BLANC 7X23 - COLEÇÃO MATTONE DA LEPRI.
14	PINTURA ACRÍLICO FOSCO NA COR TAPETE DE JUTA SUVINIL.
15	PORCELANATO PORTOBELLO PIETRA DI FIRENZE OFF WHITE NAT 60X60
16	REVESTIMENTO EM PASTILHAS NAS CORES ÁRTICO M 6249 MATTE E SERAM M8434 MATTE 5X10 ATLAS.
17	PORCELANATO PORTOBELLO PIETRA DI FIRENZE OFF WHITE NAT 60X60. E CERÂMICA PORTOBELLO MINI PAU BRASIL NATURAL 05X40 LINHA ECOLLECTION REF. 27014.
18	TIJOLO INGLÊS CAMBRIDGE 22,9X7,7 COD:TJCM22976 VIVART.
19	PINTURA ACRÍLICA FOSCA NA COR CINZA ASFALTO SUVINIL. PAINÉIS EM LAMINA DE MADEIRA (MARCENARIA).
20	PINTURA ACRÍLICA FOSCA NA COR ESPINAFRE SUVINIL. PAINÉIS EM LAMINA DE MADEIRA (MARCENARIA).
20	CERÂMICA PORTOBELLO RETIFICADA CETIN BIANCO 30X60
	TETO
01	CONCRETO APARENTE
02	PINTURA LÁTEX SOBRE CONCRETO
03	PORCELANATO BIANCOGRESS CARVALHO NATURAL 26X106 RET.
04	FORRO EM GESSO COM ACABAMENTO EM PINTURA LÁTEX FOSCO SOBRE MASSA PVA
05	PINTURA LÁTEX SOBRE MASSA CORRIDA PVA
06	FORRO EM GESSO COM ACABAMENTO EM PINTURA LÁTEX FOSCO SOBRE MASSA PVA REMOVÍVEL
07	FORRO EM GESSO COM ACABAMENTO EM PINTURA ACRÍLICA FOSCO NA COR GALHO SECO SUVINIL.
08	FORRO EM GESSO COM PINTURA ACRÍLICA FOSCA NA COR BRANCO NEVE SUVINIL.
09	REVESTIMENTO EM PASTILHAS NAS CORES ÁRTICO M 6249 MATTE 5X10 ATLAS.
10	FORRO EM GESSO COM PINTURA ACRÍLICO FOSCO NA COR CINZA ASFALTO SUVINIL. FORRO SUSPENSO TIPO NUVEM ACÚSTICA CORES PECAN E WHITE AMSTRONG.
11	FORRO EM GESSO LISO COM PINTURA ACRÍLICO FOSCO NA COR ESPINAFRE SUVINIL.
12	REVESTIDO EM LAMINA DE MADEIRA.

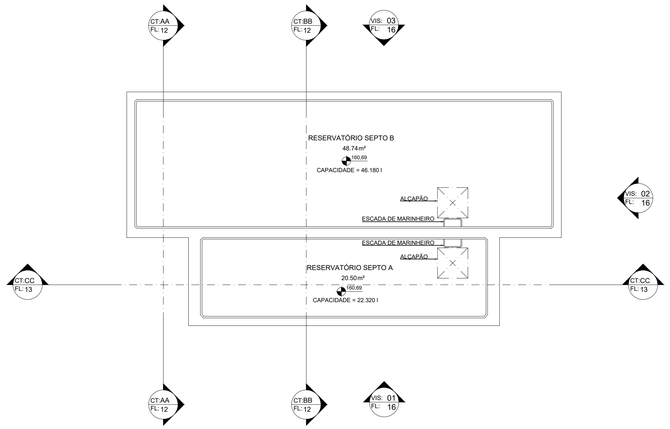

PLANTA BAIXA - RESERVATÓRIO
ESCALA 1/75

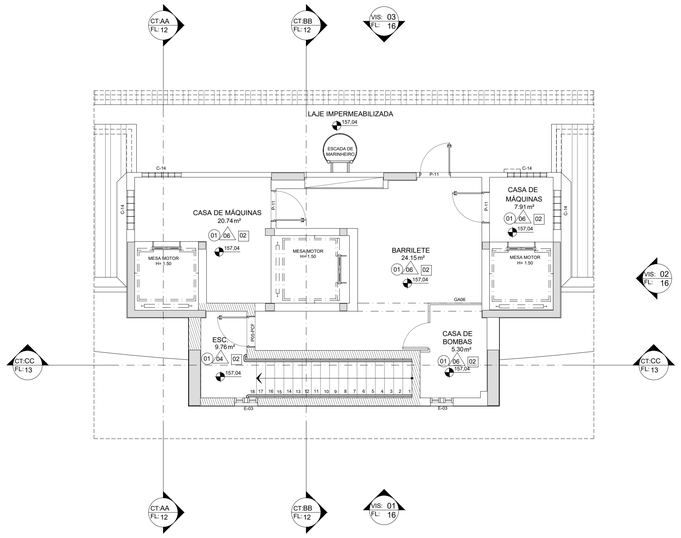

PLANTA BAIXA- BARRILETE / CASA DE MÁQUINAS
ESCALA 1/75

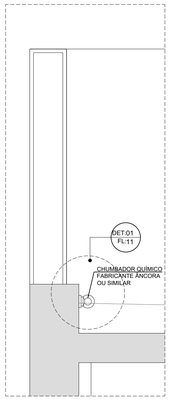

CORTE AA
ESCALA — 1/10

AMPLIAÇÃO 01
ESCALA 1/10

REV. N°	ASSUNTO	RESPONSÁVEL	DATA
04	COMPATIBILIZAÇÃO LIMITE TERRENO, ESQUADRIAS E DEPÓSITOS	BRUNA BETTENCOURT	06/08/2021
03	ATENDIMENTO AO CONVITE SEDUR E AUMENTO VÃO ELEVADORES	BRUNA BETTENCOURT	12/11/2020
02	COMPATIBILIZAÇÃO DE PROJETOS E MUDANÇA DA ESCADA DE EMERGÊNCIA	BRUNA BETTENCOURT	13/08/2020
01	COMPATIBILIZAÇÃO DE ESPECIFICAÇÃO	BRUNA BETTENCOURT	15/04/2020
00	EMISSÃO INICIAL	BRUNA BETTENCOURT	14/02/2020

CARAMELO ARQUITETOS ASSOCIADOS

PROPRIETÁRIO:
BARCELONA EMPREENDIMENTOS IMOBILIÁRIOS LTD.

R.T.:
-

PROJETO:
ARQUITETO: ANTONIO CARAMELO - CAU: A76240-7 - SUCOM 1139

EMPREENDIMENTO:
EDIFÍCIO DE APARTAMENTOS

TIPO:
RESIDENCIAL

ETAPA:
PROJETO EXECUTIVO

ENDEREÇO:
RUA ESTÁCIO GONZAGA, S/N, HORTO FLORESTAL, SALVADOR-BA

MUNICÍPIO:
SALVADOR-BA

ASSUNTO:
PLANTA DE COBERTURA

COORDENAÇÃO:
BRUNA BETTENCOURT

EQUIPE DE PROJETO:
ISABELA MELO
ELIZAMA LIMA
RENATA MAIA
MARILIA CAMPELLO
BIANCA LEFUNDES

GERENTE DE PROJETO:
SYDRACH ARAUJO

TIPO DE PROJETO:
PROJ. ARQUITETÔNICO

ARQUIVO:
C1722-PE-ARQ-FL11-COB-R04.dwg

ESCALA:
INDICADA

DATA DO ORIGINAL:
14/02/2020

REVISÃO::
04

PRANCHA:
11/39

Esse projeto é de autoria da Caramelo Arquitetos Associados Ltda, sendo proibida sua utilização , adaptação ou qualquer outro ato referente ao uso deste material. O desrespeito aos direitos autorais acarretará as penas previstas em lei.

www.caramelo.com.br