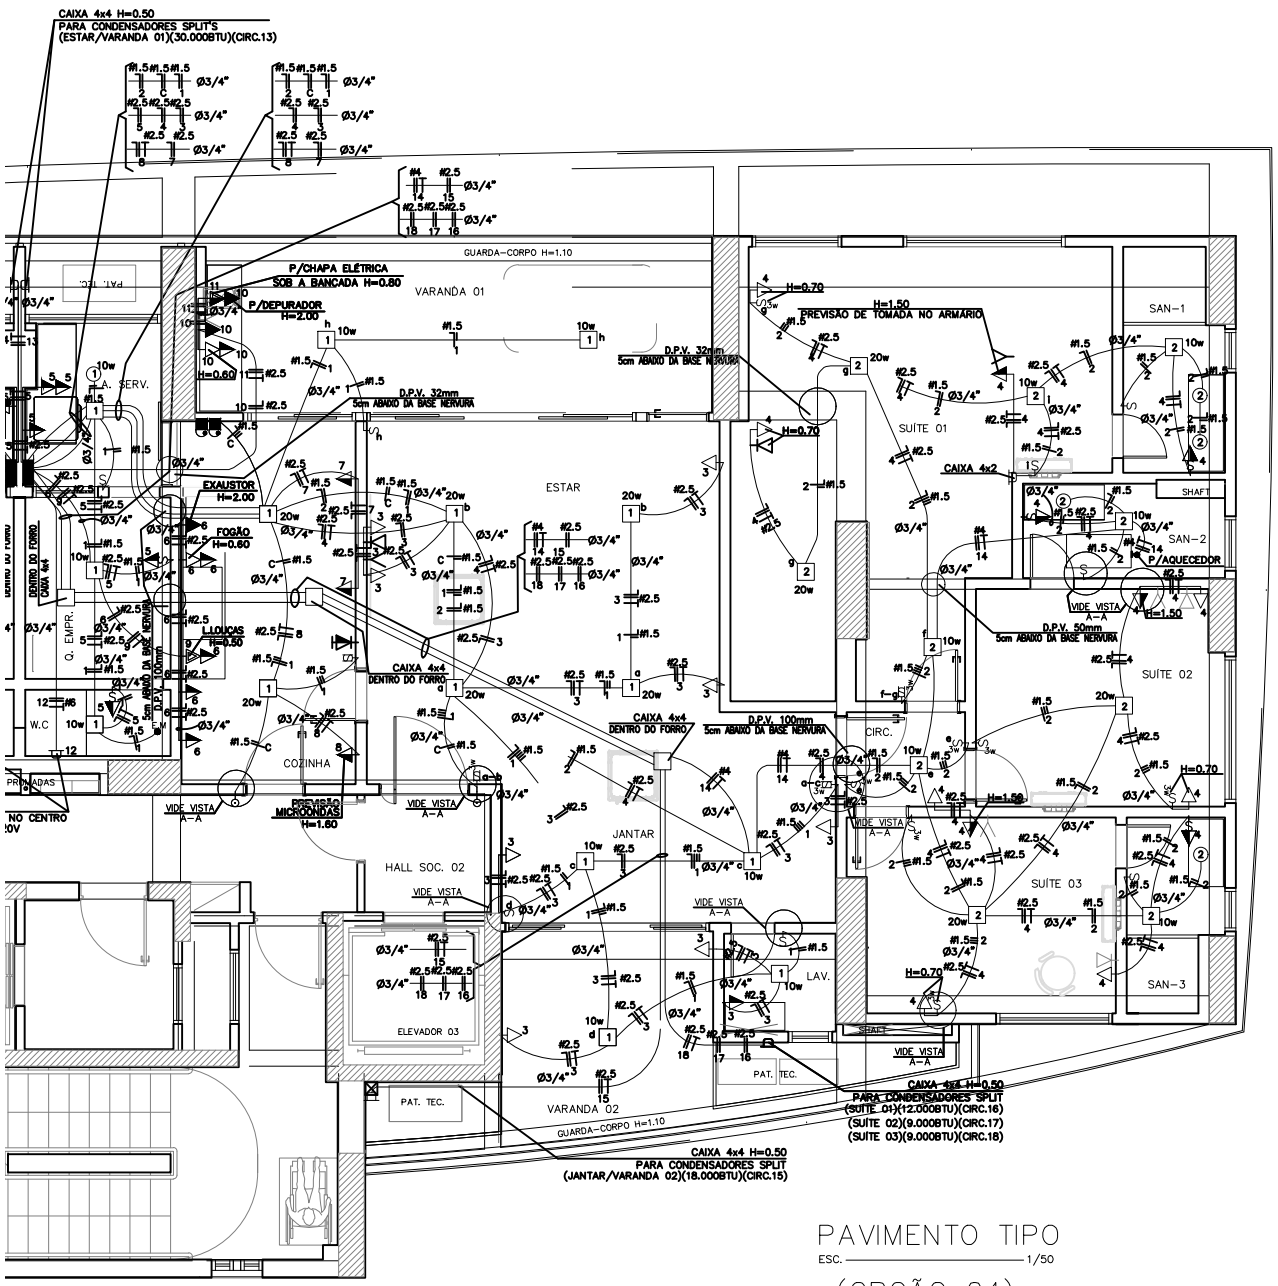

PAVIMENTO TIPO

ESC. 1/50

(OPÇÃO 04)

CONVENÇÕES

- PONTO DE LUZ NA PAREDE C/CAIXA OCTOGONAL 3x3/CAIXA 4x4 OCTOGONAL FUNDO MOVEL A 1.80 DO PISO(EXCETO O INDICADO)
- PONTO DE LUZ NO TETO C/CAIXA OCTOGONAL FUNDO MOVEL 4x4
- PONTO DE LUZ NO TETO C/CAIXA 4x4
- PONTO DE LUZ NO TETO C/CAIXA OCTOGONAL 3x3
- I.G – PONTO DE LUZ DE EMERGÊNCIA GERADOR H=2.00
- 3w – INTERRUPTOR PARALELO A 1.10 DO PISO
- INTERRUPTOR DUPLO A 1.10 DO PISO
- INTERRUPTOR C/TOMADA A 1.10 DO PISO
- 3w – INTERRUPTOR PARALELO+SIMPLES A 1.10 DO PISO
- 3w – INTERRUPTOR PARALELO+DUPLO A 1.10 DO PISO
- INTERRUPTOR SIMPLES A 1.10 DO PISO
- INTERRUPTOR TRIPLO A 1.10 DO PISO
- TOMADA ALTA A 2.20 DO PISO(2P+T PADRÃO BRASILEIRO)(127V)
- TOMADA DUPLA A 1.30 DO PISO(2P+T PADRÃO BRASILEIRO)(127V)
- TOMADA BAIXA A 0.30 DO PISO(2P+T PADRÃO BRASILEIRO)(127V)
- TOMADA MEIA ALTA A 1.30 DO PISO(2P+T PADRÃO BRASILEIRO)(127V)
- TOMADA BAIXA A 0.30 DO PISO 2P+T 20A(PADRÃO BRASILEIRO)(220V)
- TOMADA MEIA ALTA A 1.30 DO PISO 2P+T 20A(PADRÃO BRASILEIRO)(220V)
- PULSADOR CAMPAINHA A 1.10 DO PISO
- CAMPAINHA DE EMBUTIR A 2.20 DO PISO
- QUADRO DE DISTRIBUIÇÃO A 1.60 DA PARTE MAIS ALTA
- ELETRODUTO DESCE
- ELETRODUTO SOBE
- FIOS NEUTRO, FASE, RETRORNO E TERRA
- ELETRODUTO EMBUTIDO NO TETO OU PAREDE
- ELETRODUTO PELO TETO APARENTE
- ELETRODUTO EMBUTIDO NO PISO
- C – CIRCUITO DE CAMPAINHA
- AB – AUTOMÁTICO DE BÓIA
- I.E. – ILUMINAÇÃO DE EMERGÊNCIA
- MT – MEDIDOR TRIFÁSICO
- D.P.V – DEIXAR PASSAGEM NA VIGA

MODIFICAÇÕES E ADIÇÕES			
REV.	DATA	DESCRIÇÃO	APROVADO
01	14/04/20	REVISÃO NAS OPÇÕES	
02	02/06/20	REVISÃO ARQUITETÔNICA NA ESCADA	
03	01/12/20	ADEQUAÇÃO A NOVA ARQUITETURA	
04	18/04/23	AS BUILT	

NW PROJETOS DE INSTALAÇÕES

TEL. (71) 3450-3498

HORTO PARQUE BARCELONA

RUA ESTÁCIO GONZAGA, S/Nº – HORTO FLORESTAL – SALVADOR/BA

INSTALAÇÕES ELÉTRICAS
OPÇÃO 04 (PAV 01-16)

E08D

BARCELONA EMPREENDIMENTOS IMOBILIÁRIOS LTDA

08D DE 16

PROJETO	ARQUIVO	DATA	ESCALA
NEWTON WOLFOVITCH	E08D_TIPO-R03.DWG	10/02/2020	1 : 50