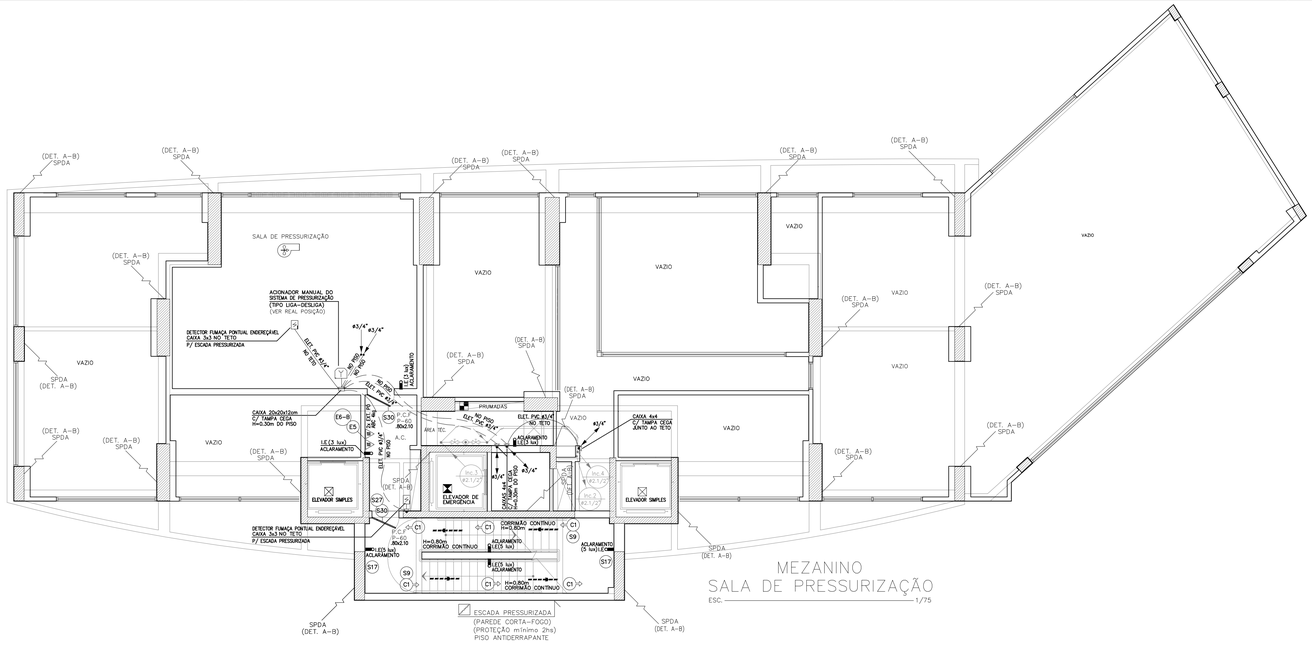
(DET. A-B) SPDA
SALA DE PRESSURIZAÇÃO
ACIONADOR MANUAL DO SISTEMA DE PRESSURIZAÇÃO (TIPO LIGA-DESLIGA) (VER REAL POSIÇÃO)
DETECTOR FUMAÇA PONTUAL ENDEREÇÁVEL CAIXA 3x3 NO TETO P/ ESCADA PRESSURIZADA
ELET. PVC #3/4" NO TETO
#3/4"
ELET. PVC #3/4" NO PISO
ELET. PVC #3/4" NO PISO
ELET. PVC #3/4" NO TET